



8h
Links en rechts

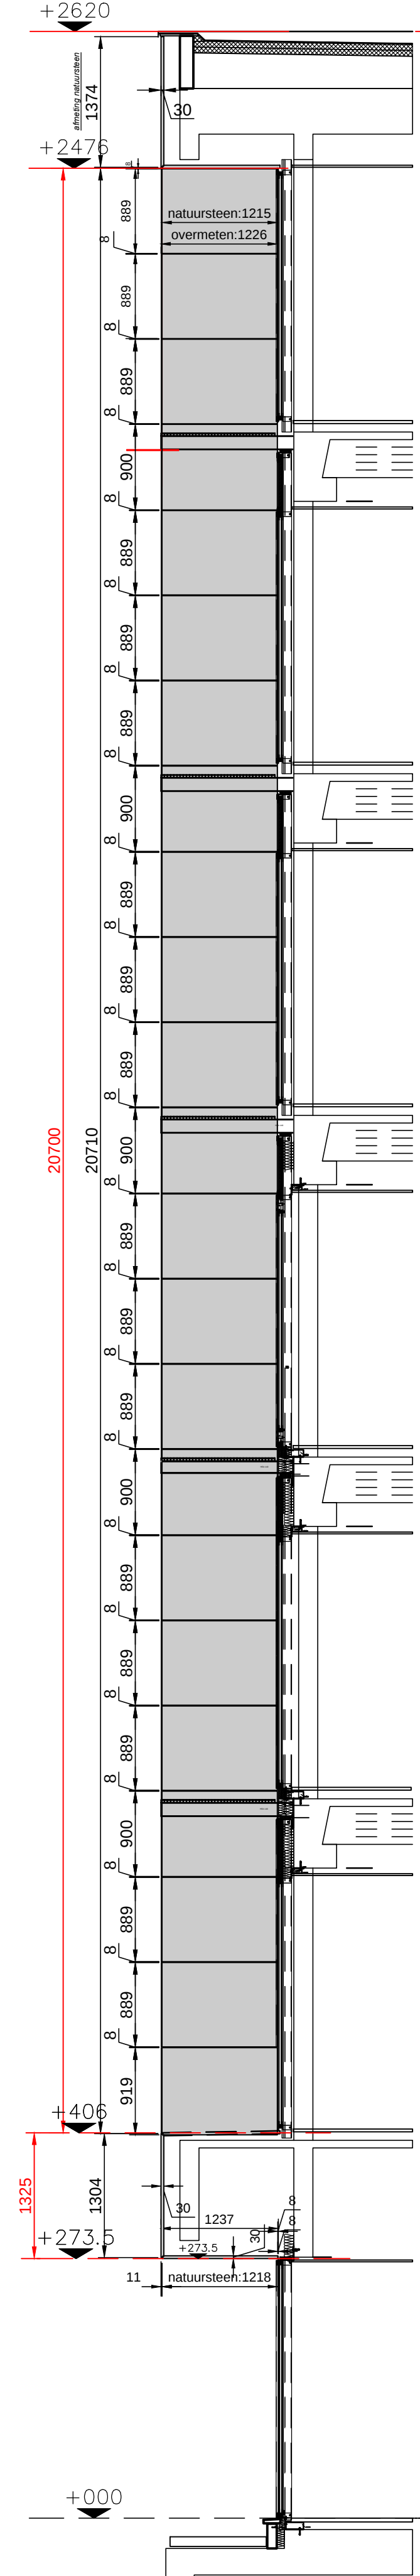


Gevel west variant 1


8h
Links en rechts

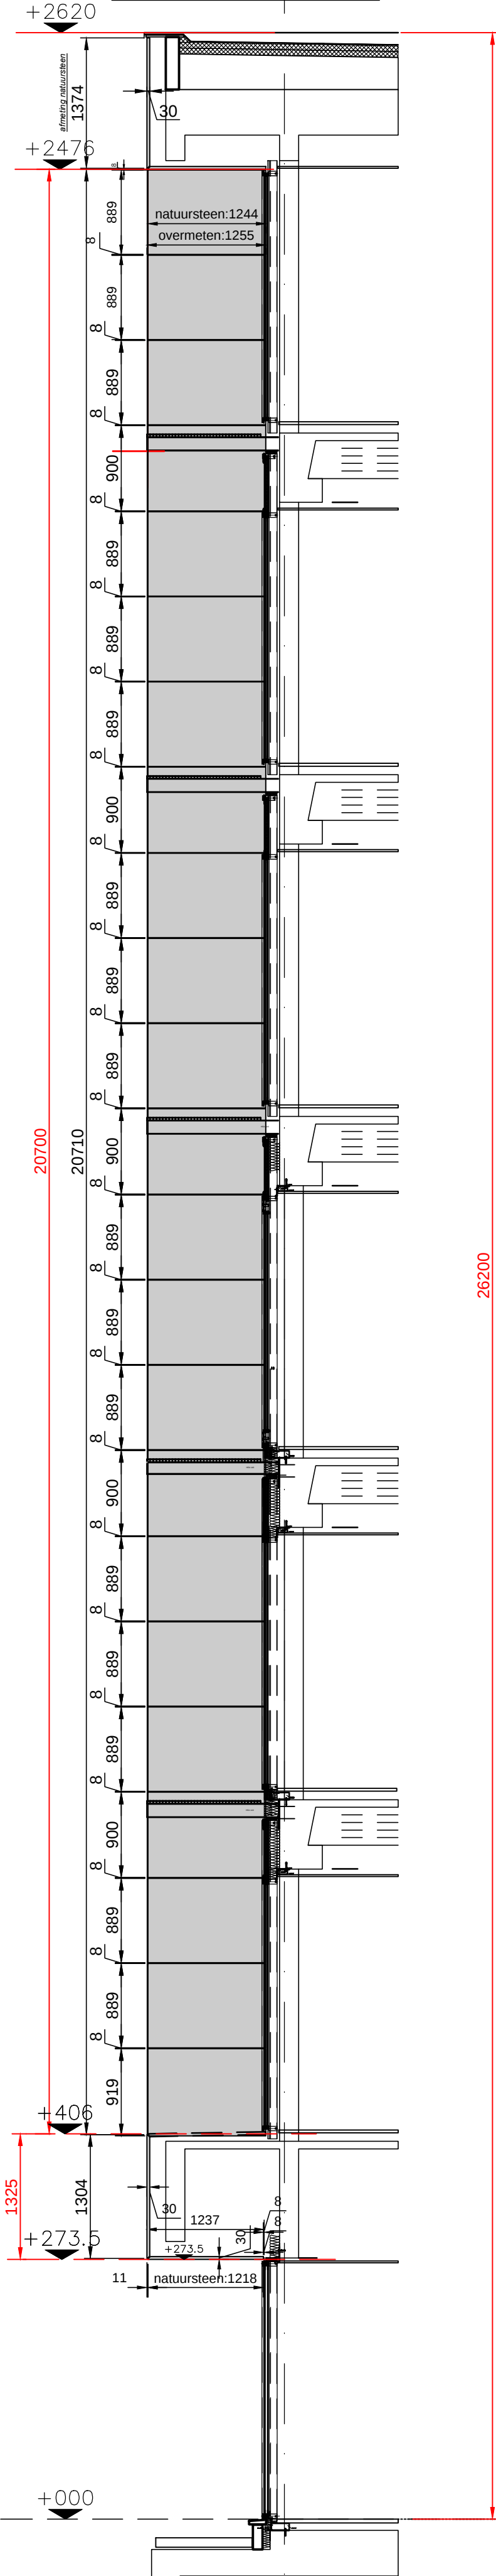


Gevel west variant 2

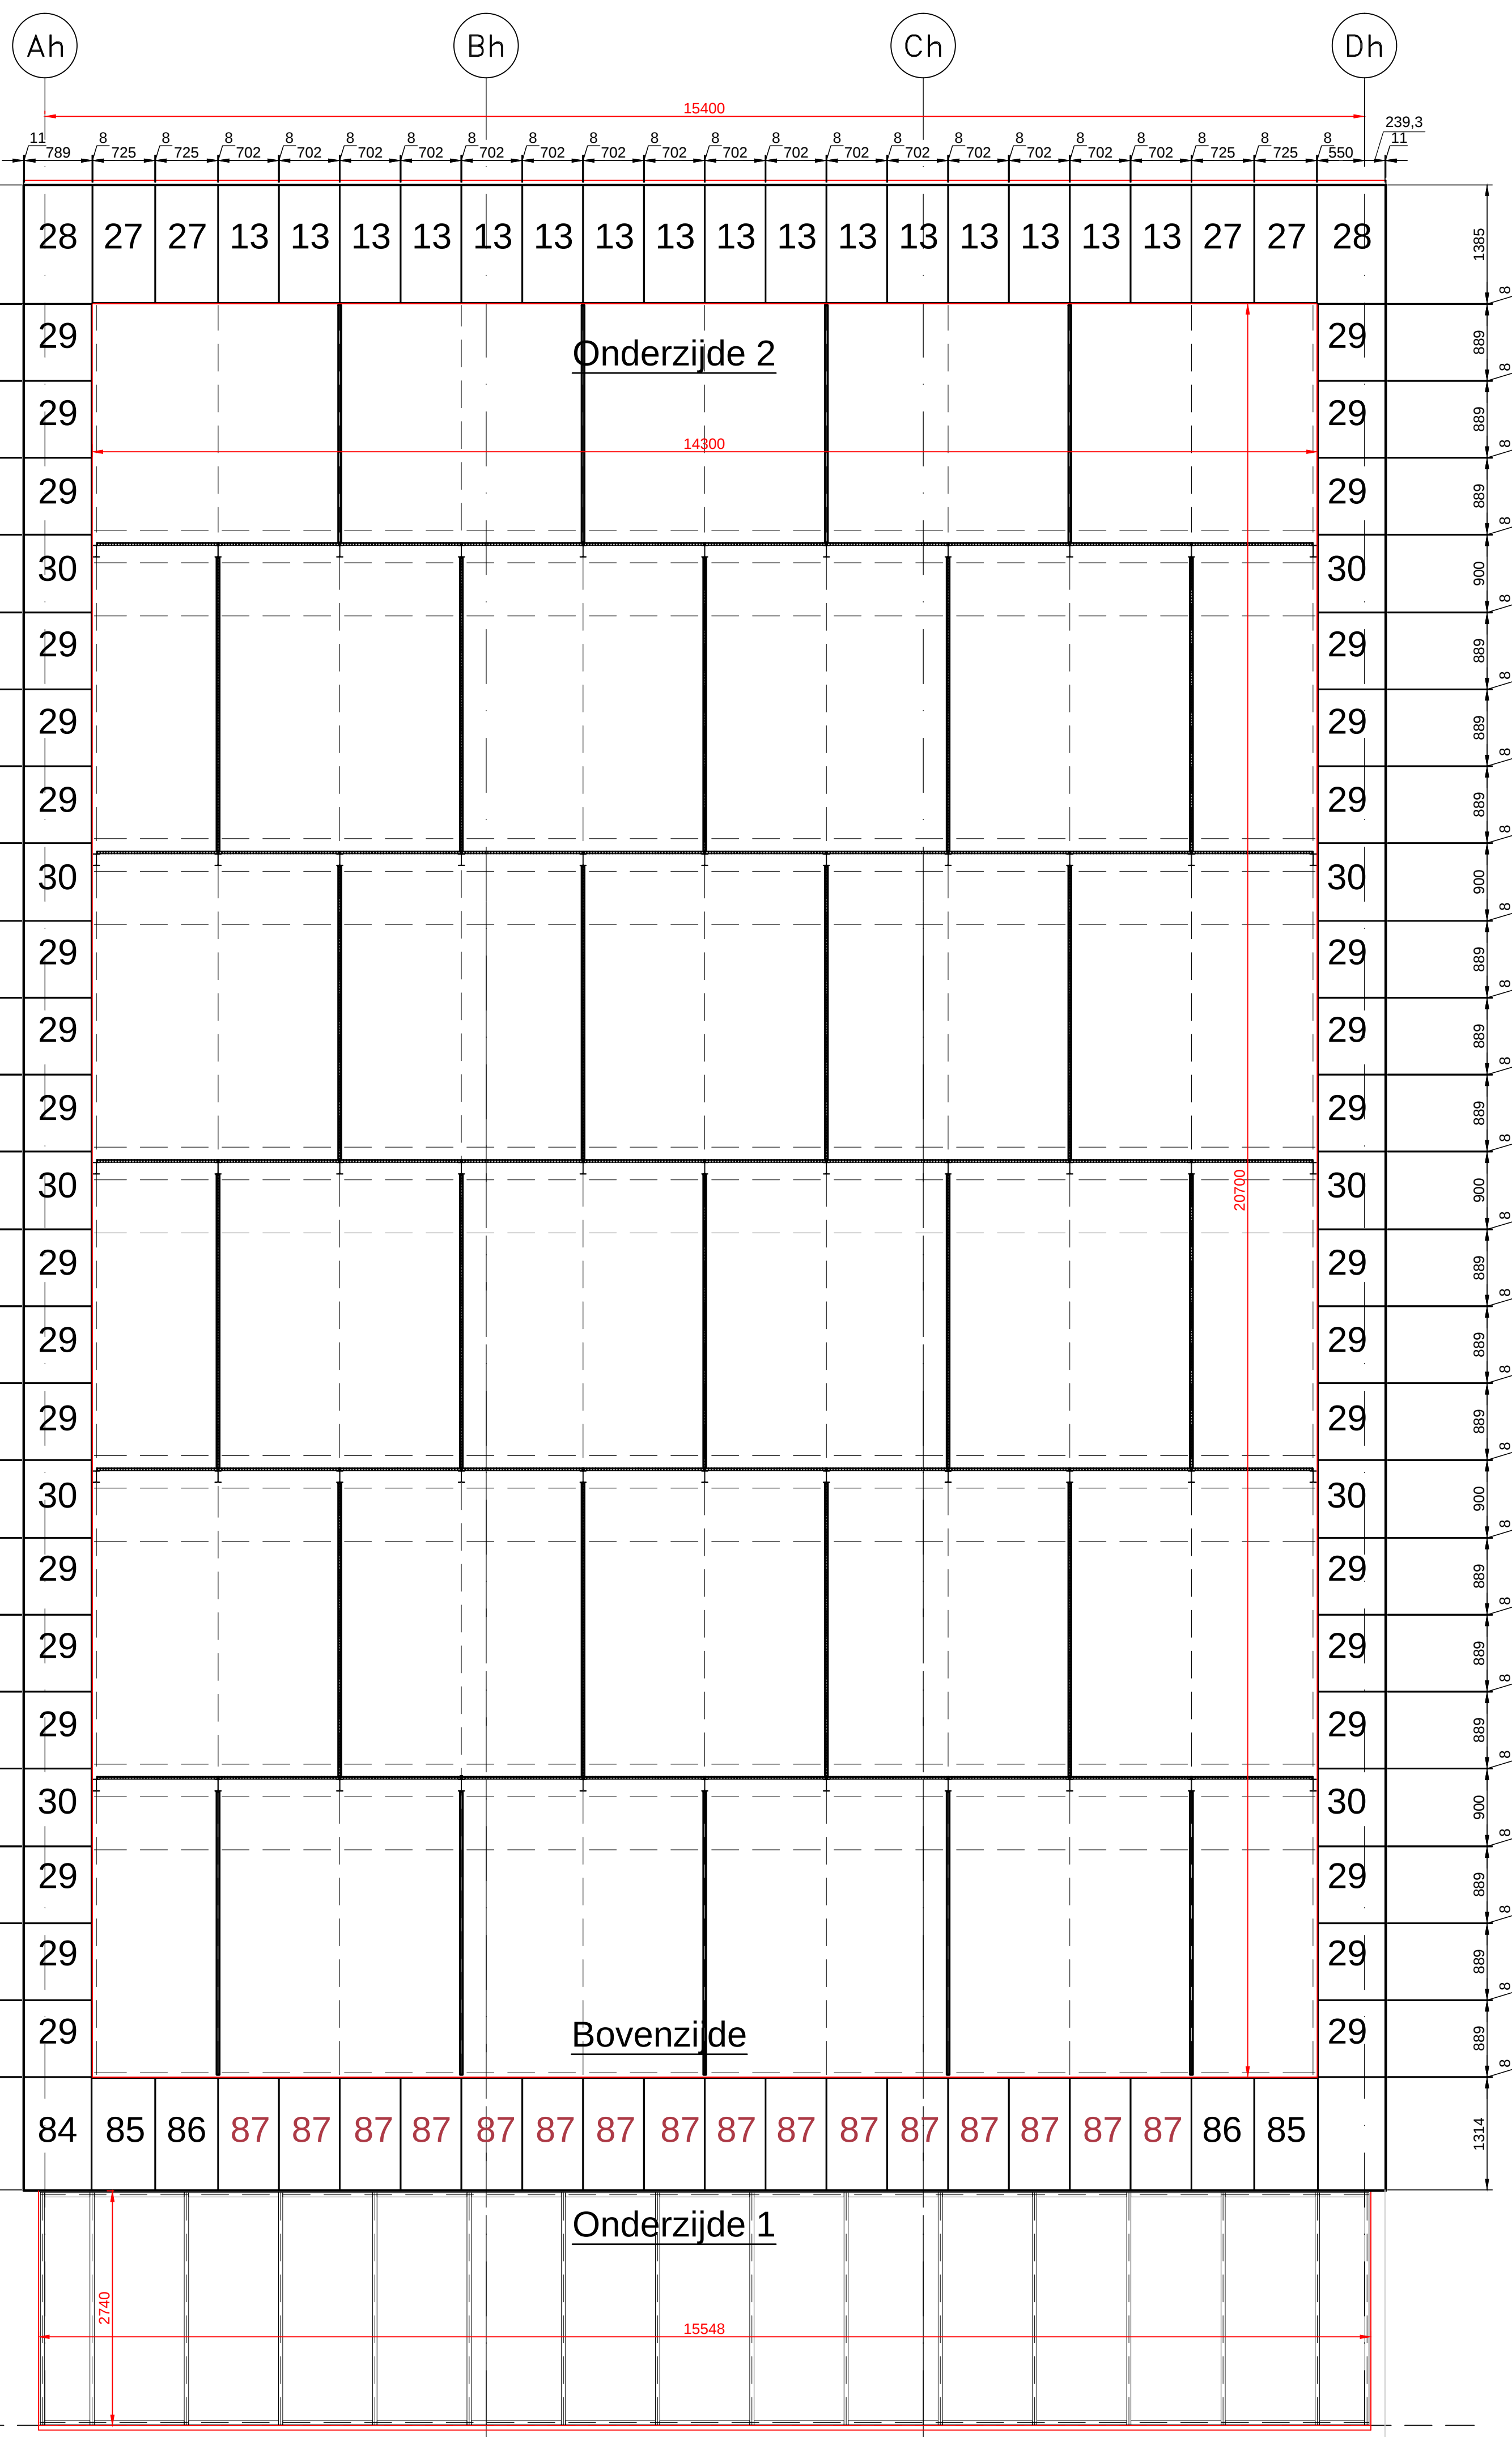





Gevel west

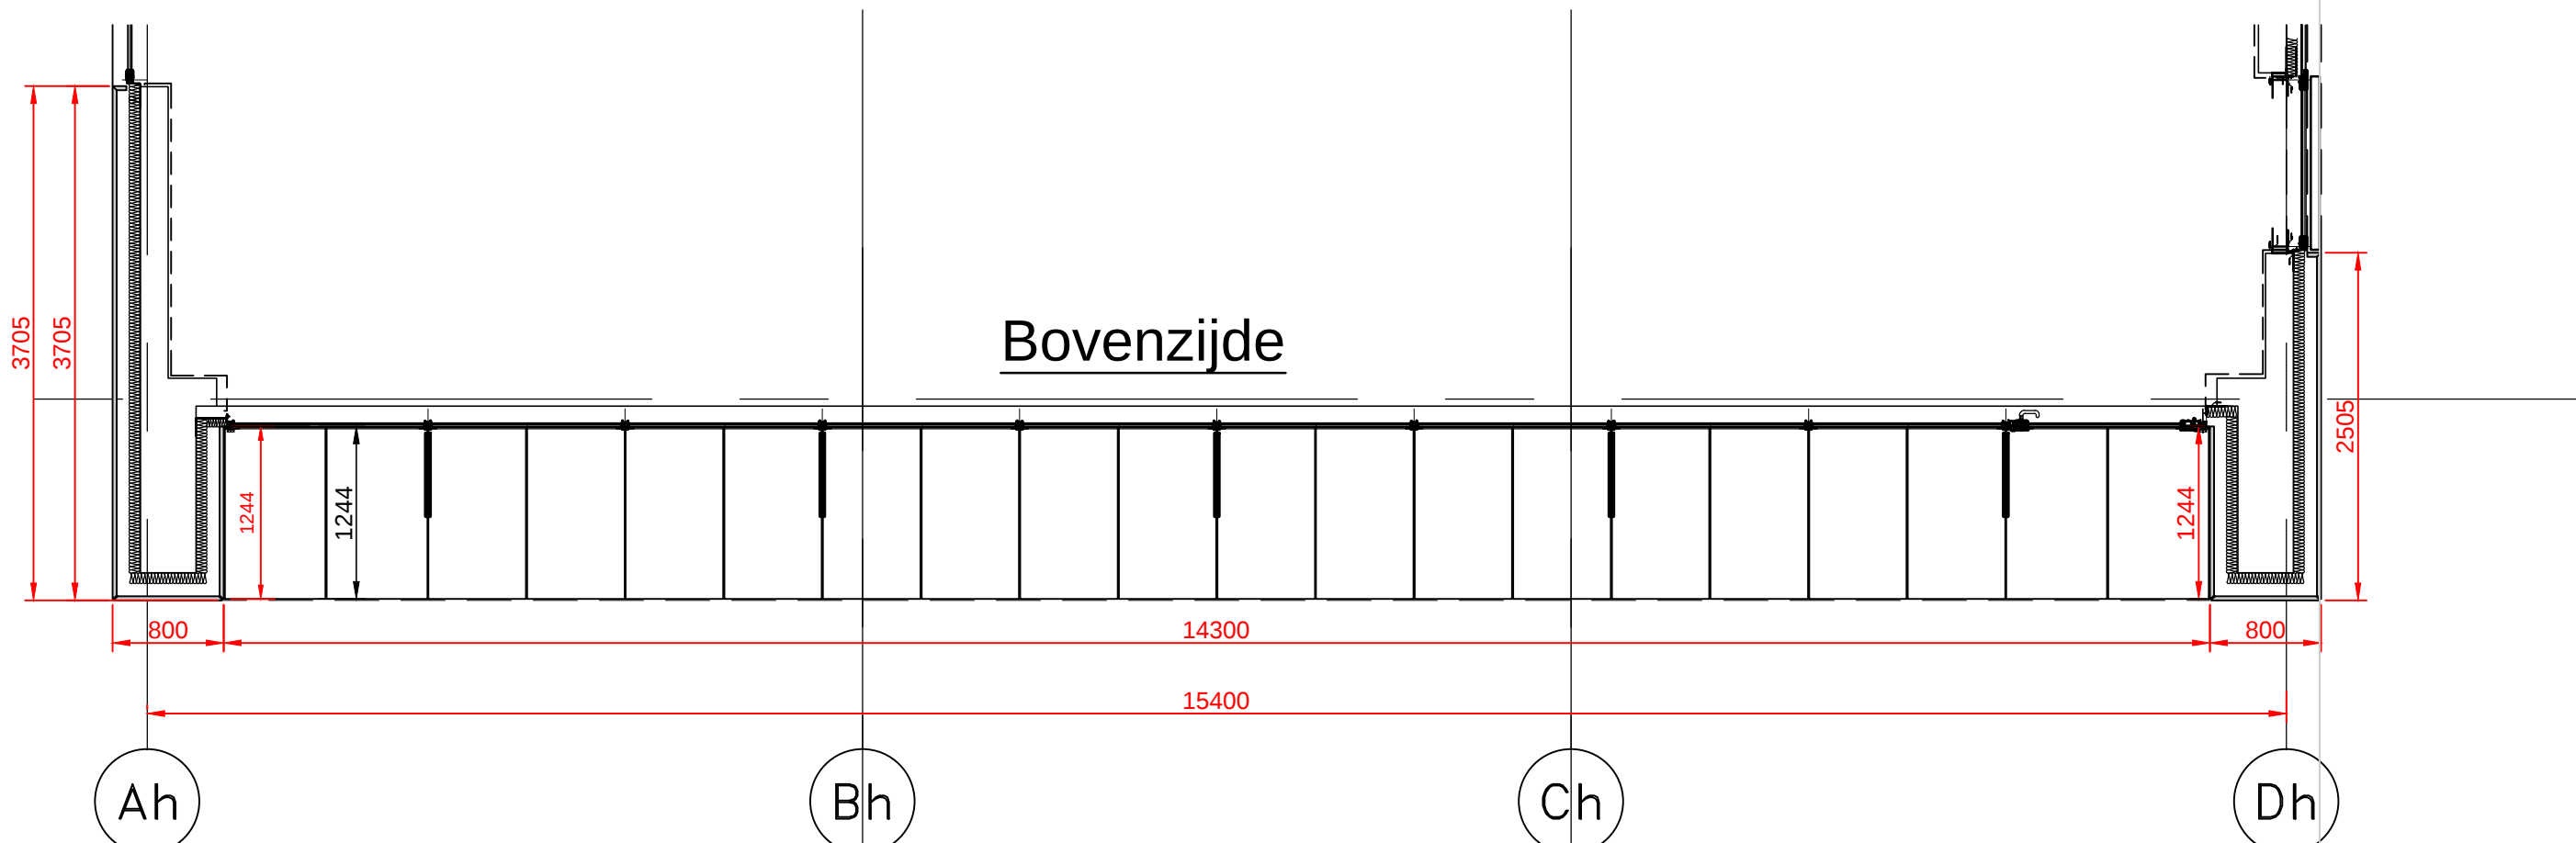


Schaal: 1/50

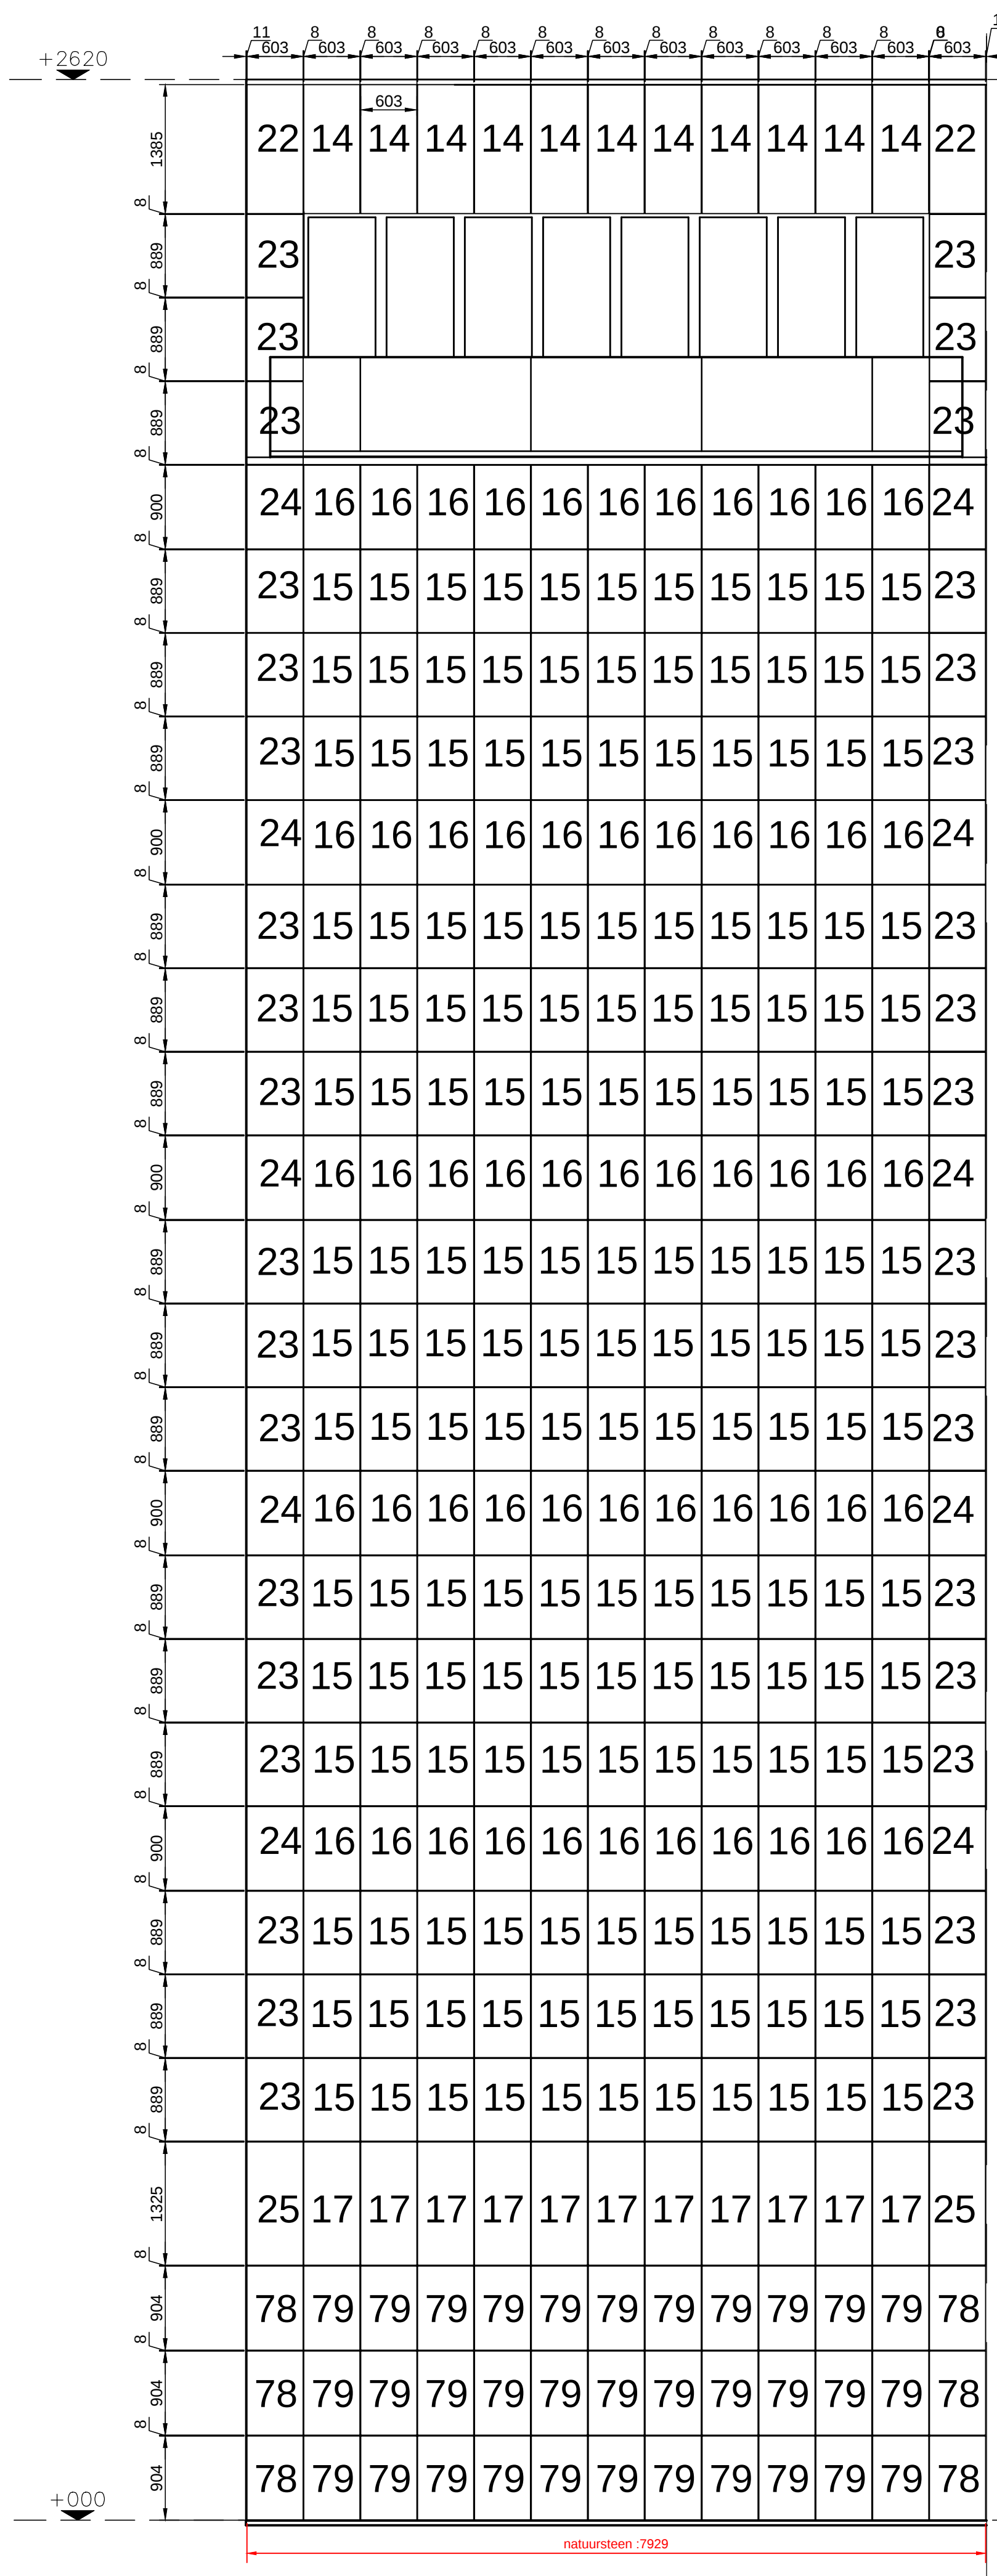


Gevel oost

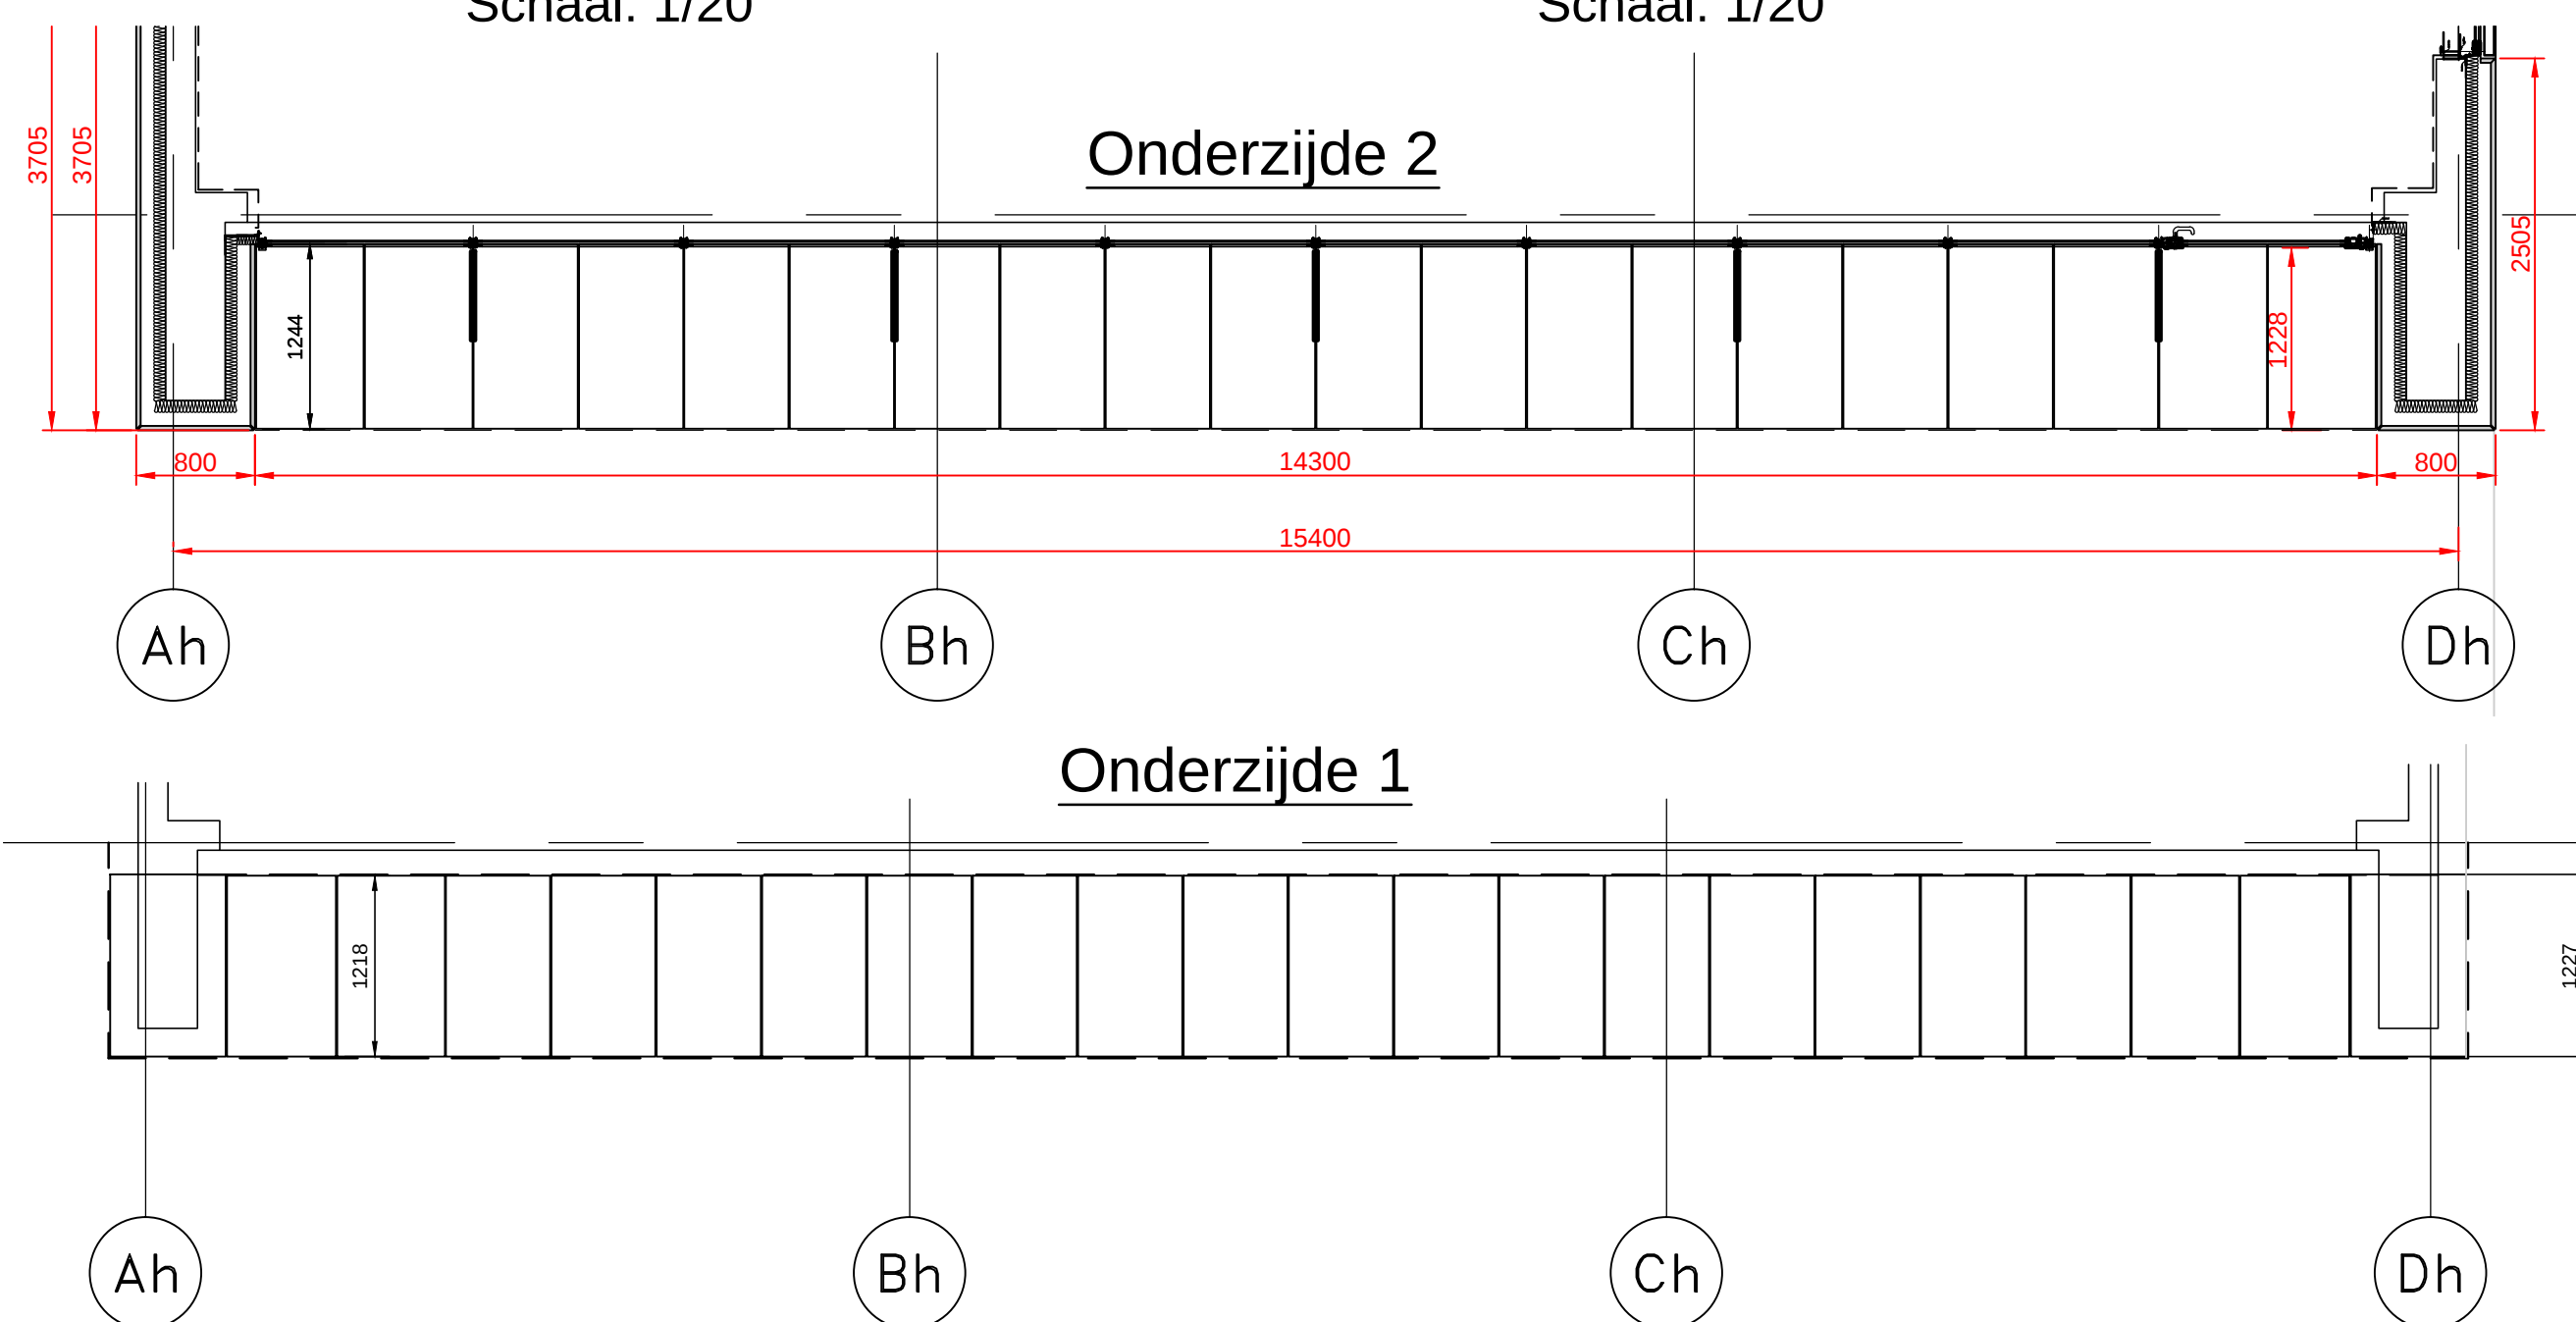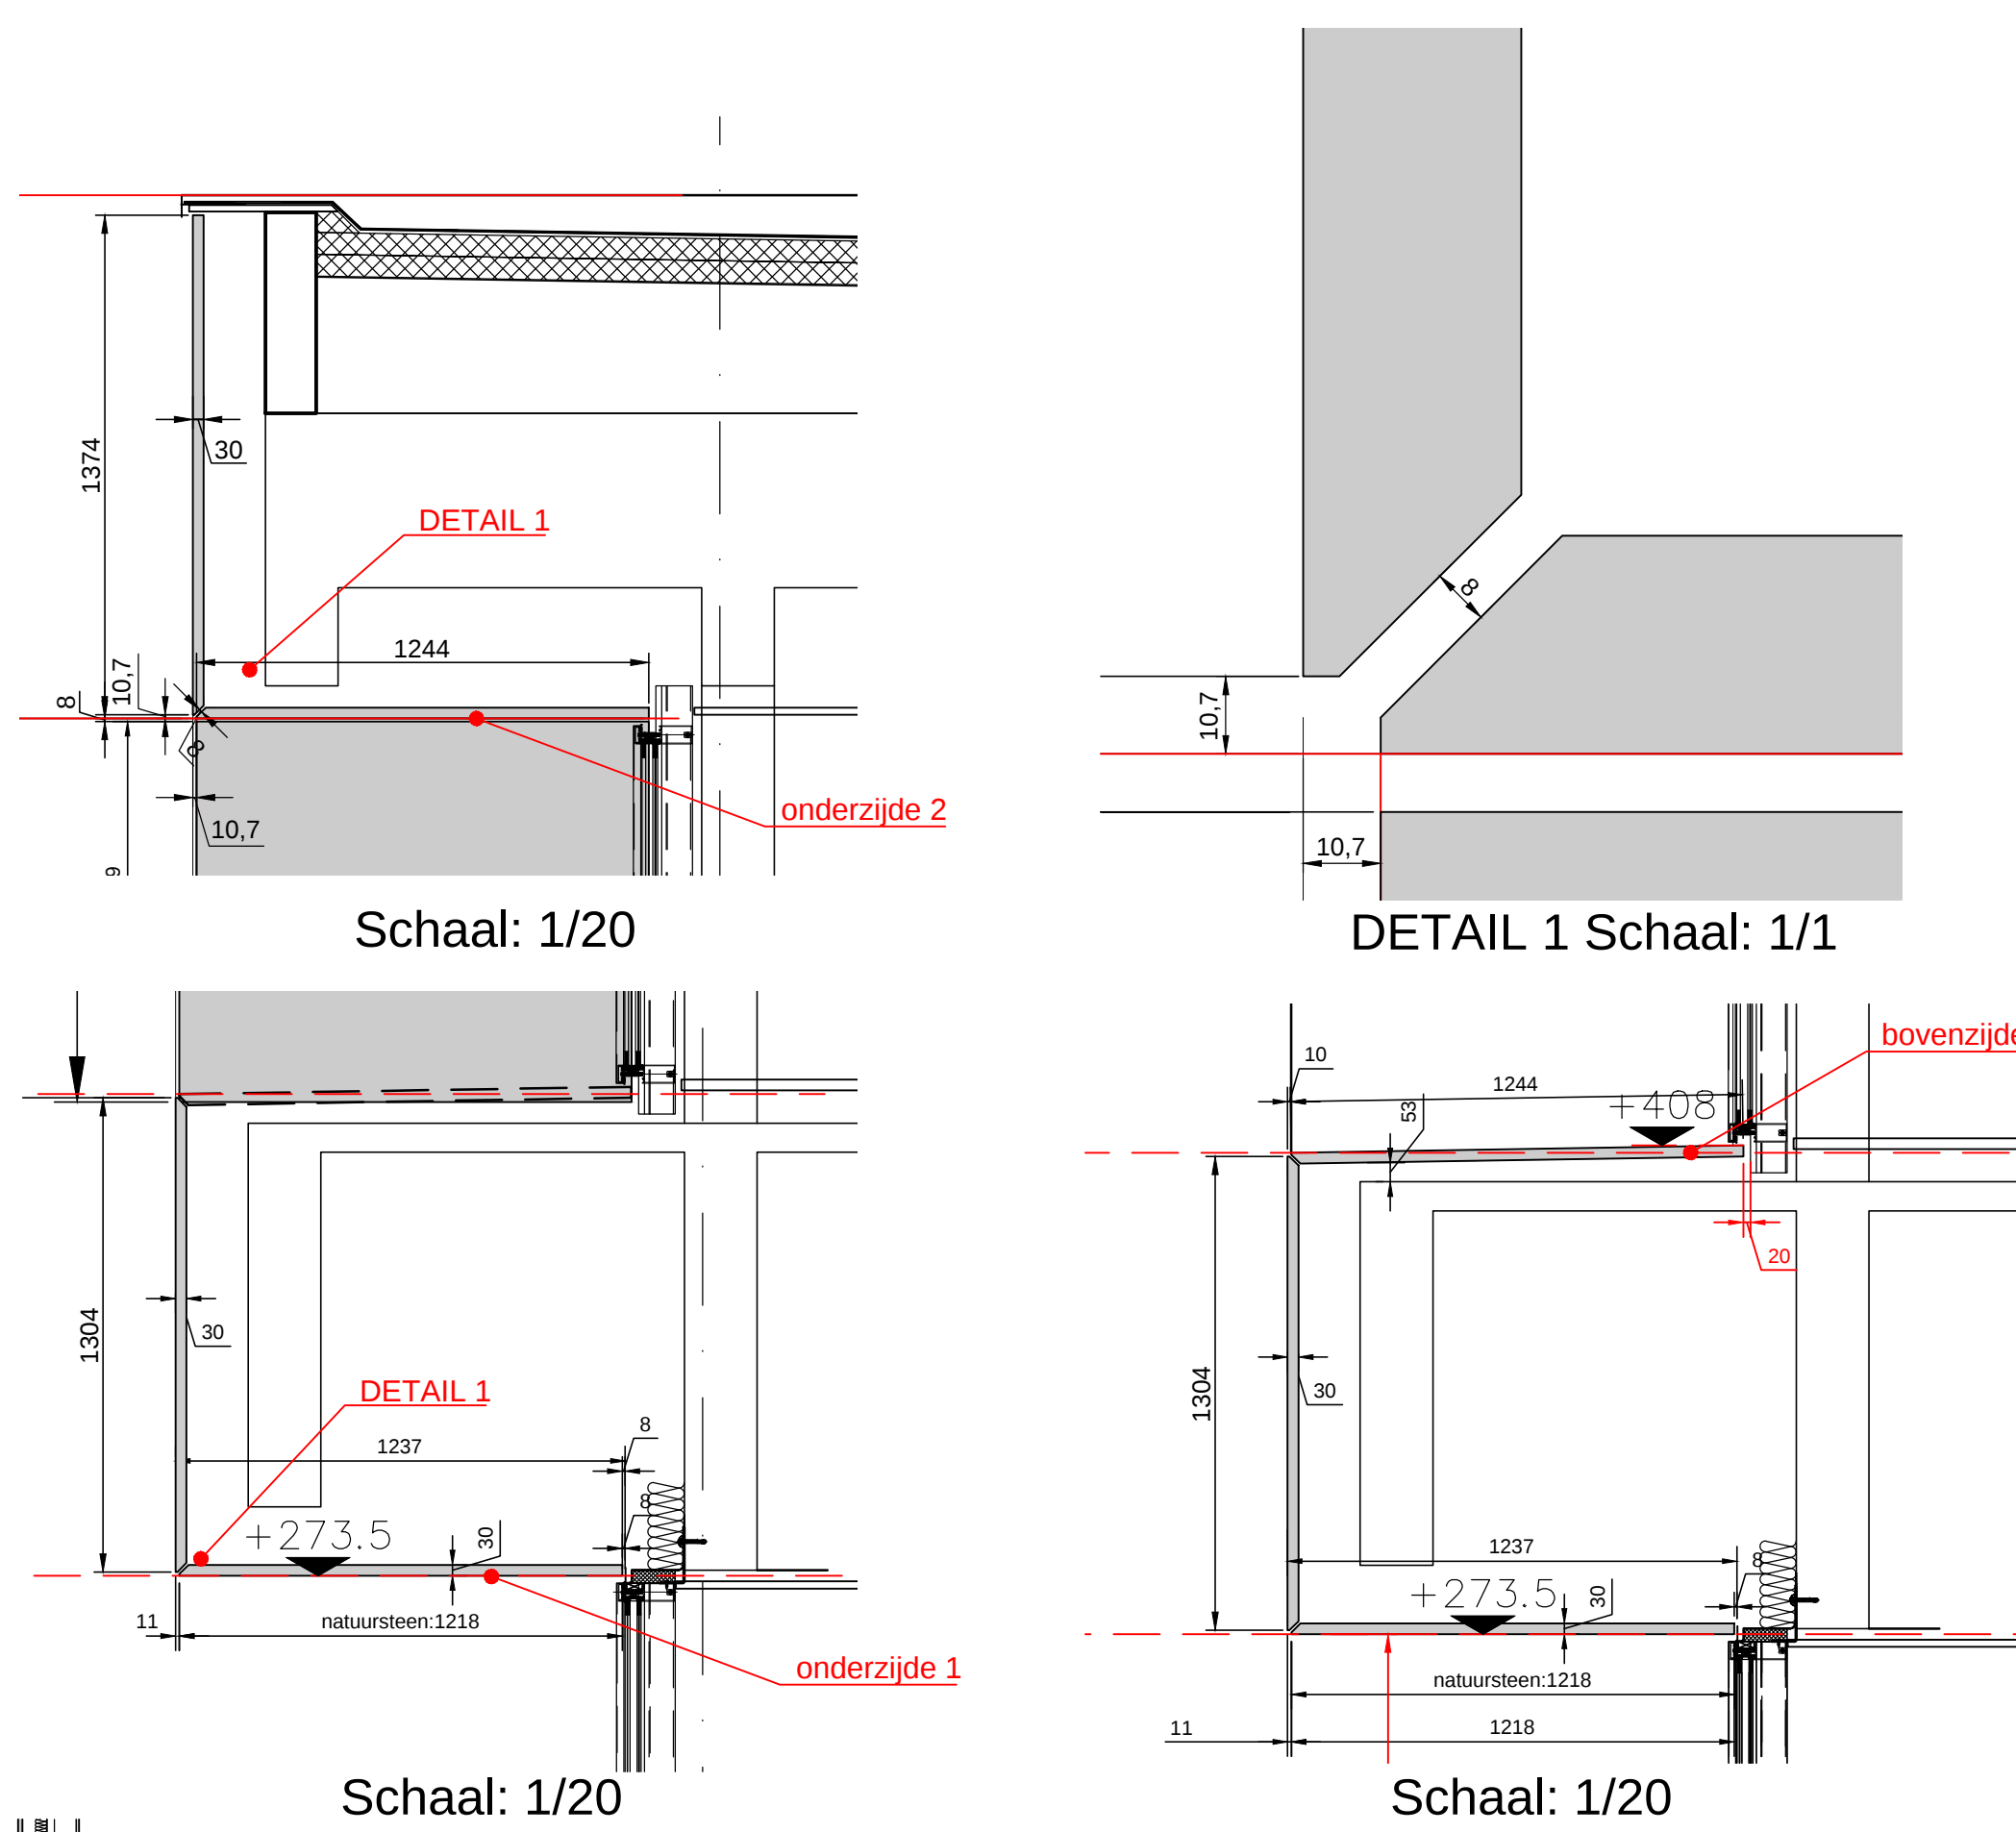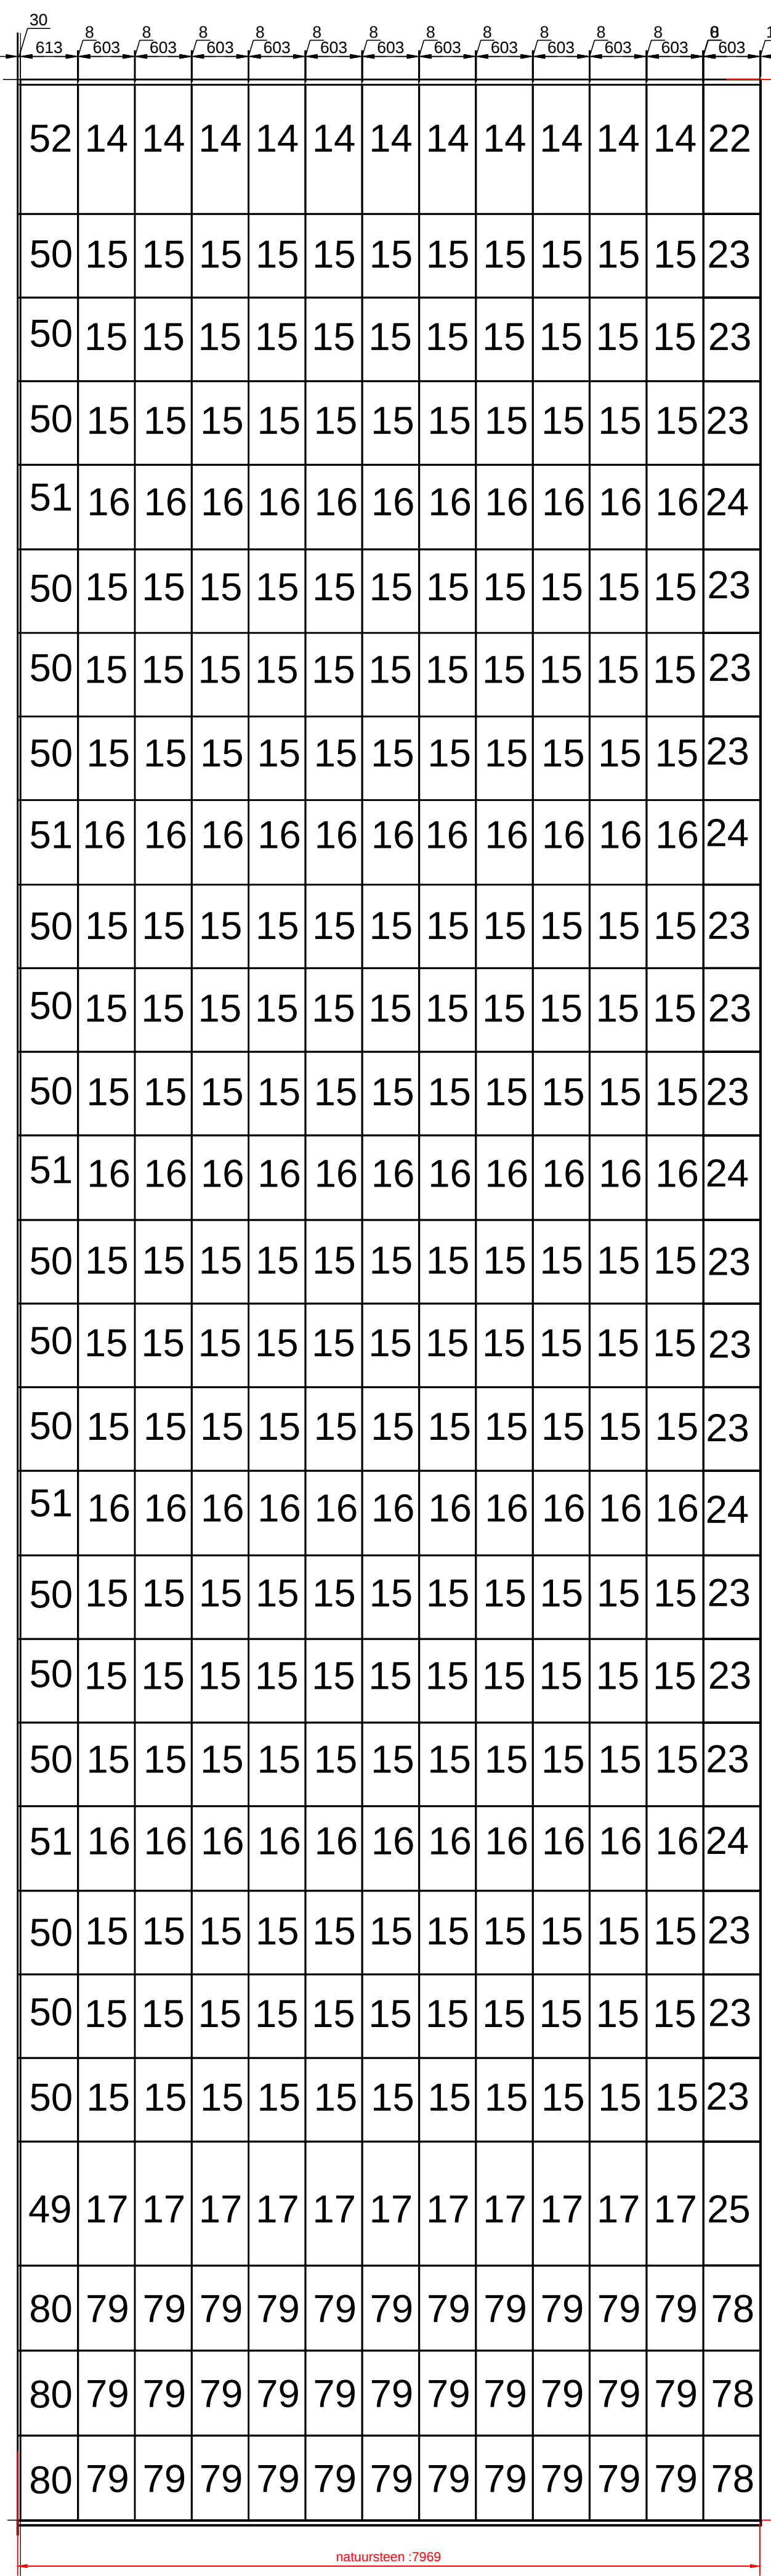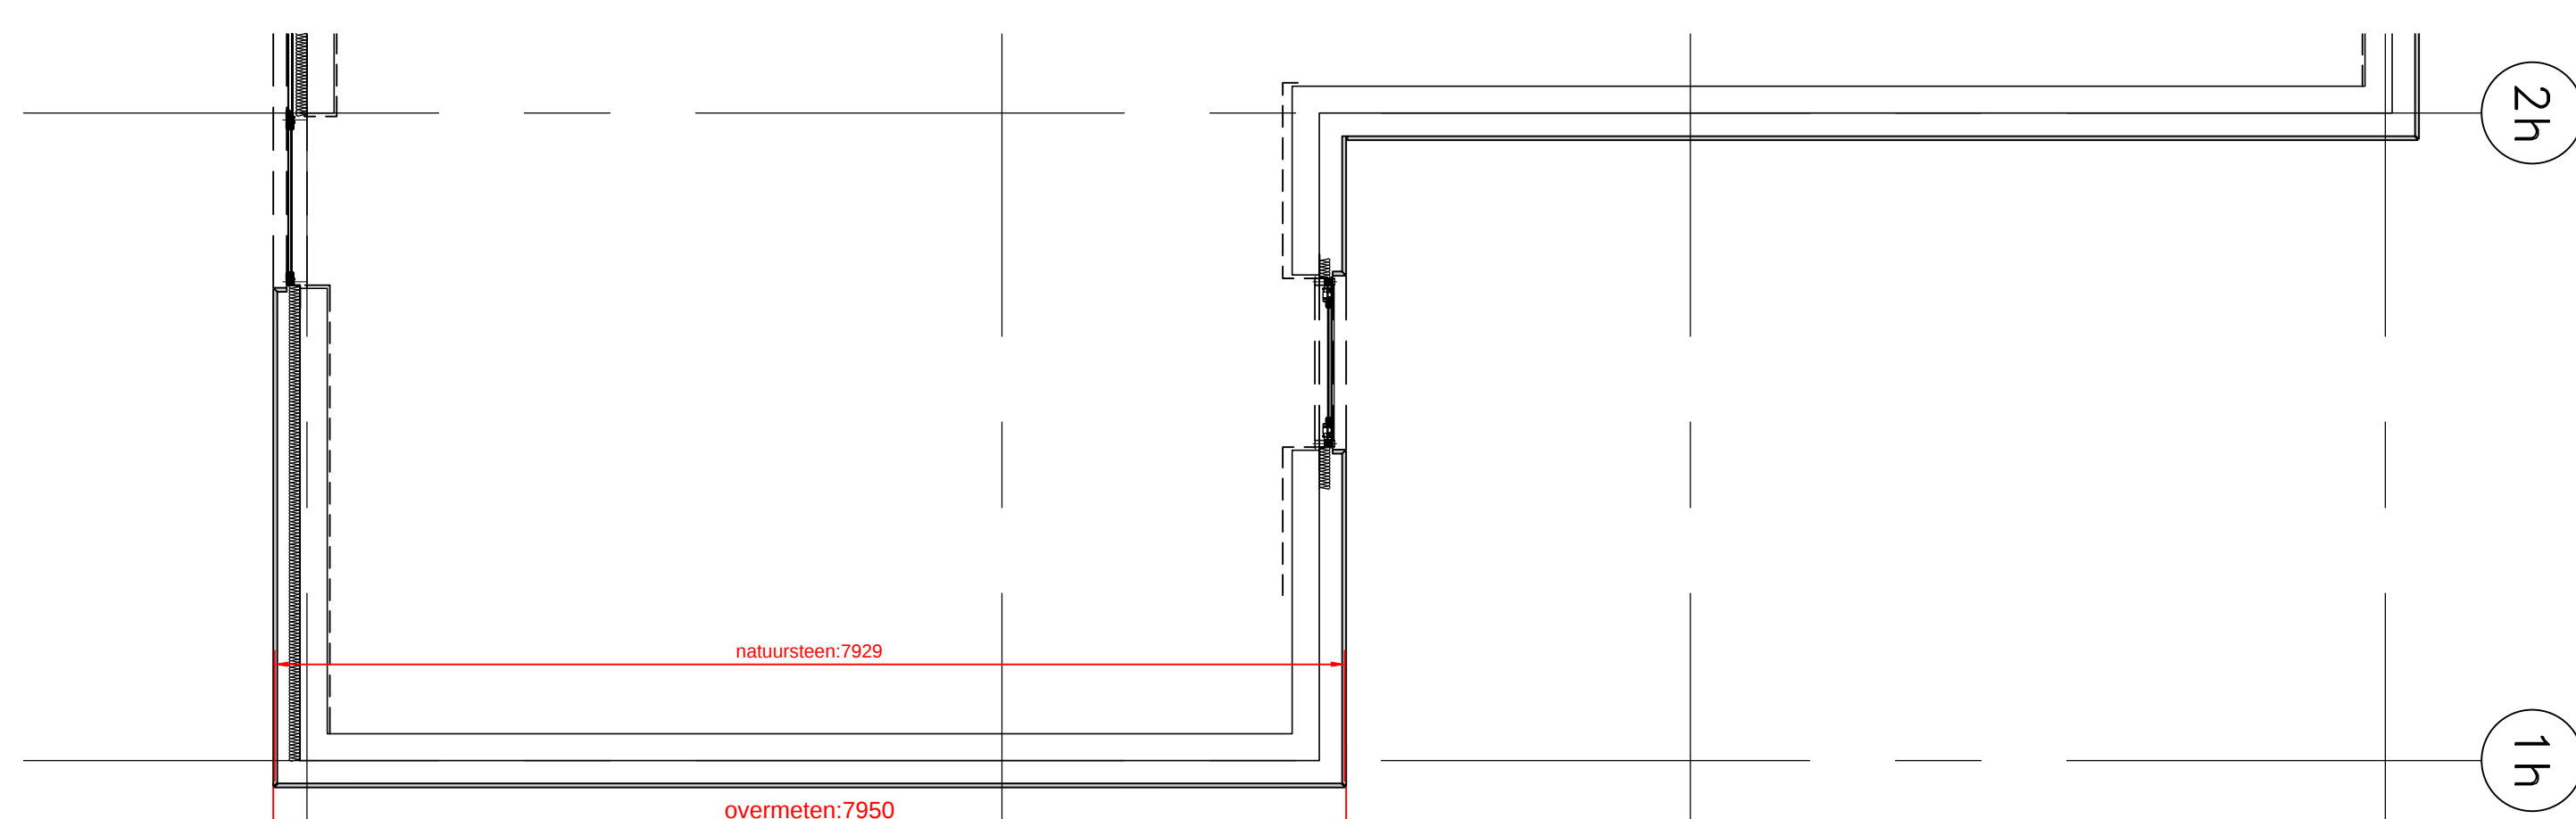


NOTA
- Alle afmetingen aangeduid op het plan dienen te worden nagegaan door de aannemer op de werf (op te meten en te controleren)
- Alle stukken zijn getekend volgens gekregen plannen/architectuur
- Indien de afmetingen afwijken van de uitgevoerde werken
- Speciale stukken en uitsparingen dienen opgemeten te worden of ter plaatse worden aangepast en uitgevoerd

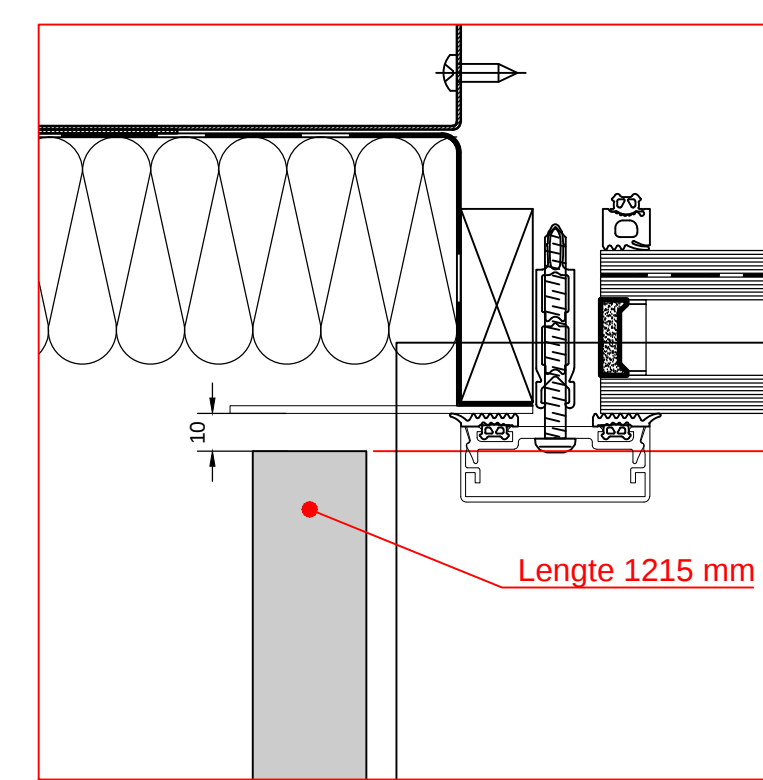

Variant 1 Schaal: 1/2

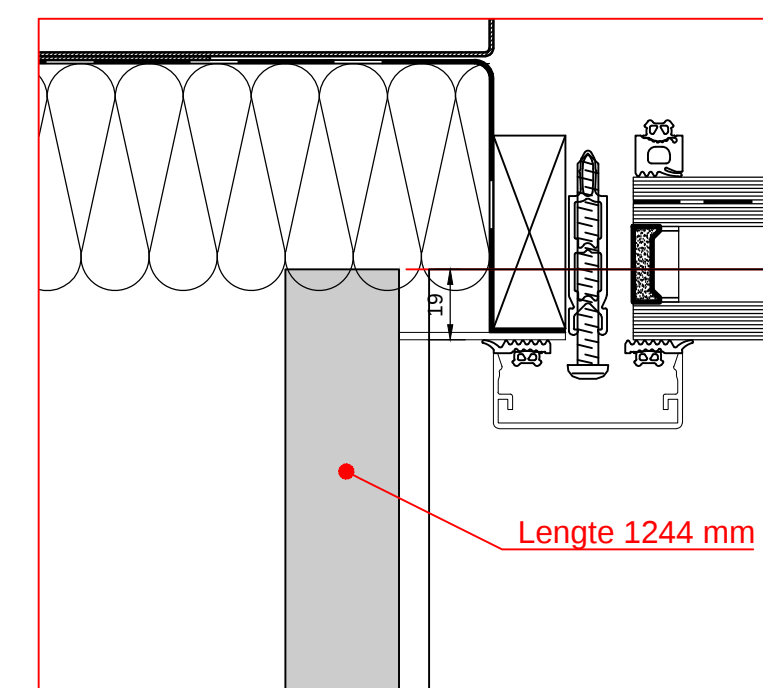

Variant 2 Schaal: 1/2

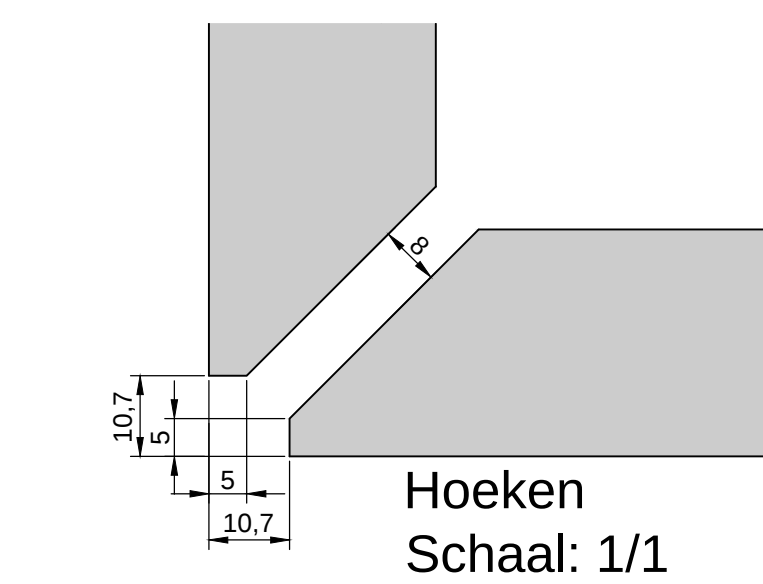

Hoeken
Schaal: 1/1

WIJZIGINGEN			
Nr.		DD/MM/JJ	SIG

LIGGING:
Oost-Vlaanderen
9320 Erembodegem
Ninovesteenweg - Korte Keppestraat
Sectie B 12de Afdeling nr 950d

ONTWERP
Uitvoeringsplan gevelbekleding
Kantorenblok I
Uitvoering: AS BUILT

BOUWHEER
RCK Projectontwikkeling
Ninovesteenweg 190
9320 Erembodegem
Tel. :

DOSSIER
dossier nr :
plan : plan2
plan nr : 2
datum : 08/04/2015
schaal : 1/50

Architectuur
El architects CVBA
President Kennedypark 16 B 8500 Kortrijk
tel +32(0)56 20.30.16 fax +32(0)56 20.46.76 Mail:info@e-l.be Web:www.e-l.be

Gevelbekleding
MUPExstone
www.mupexstone.be


goedgekeurd en voor akkoord ondertekend
opdrachtgever aannemer architect