
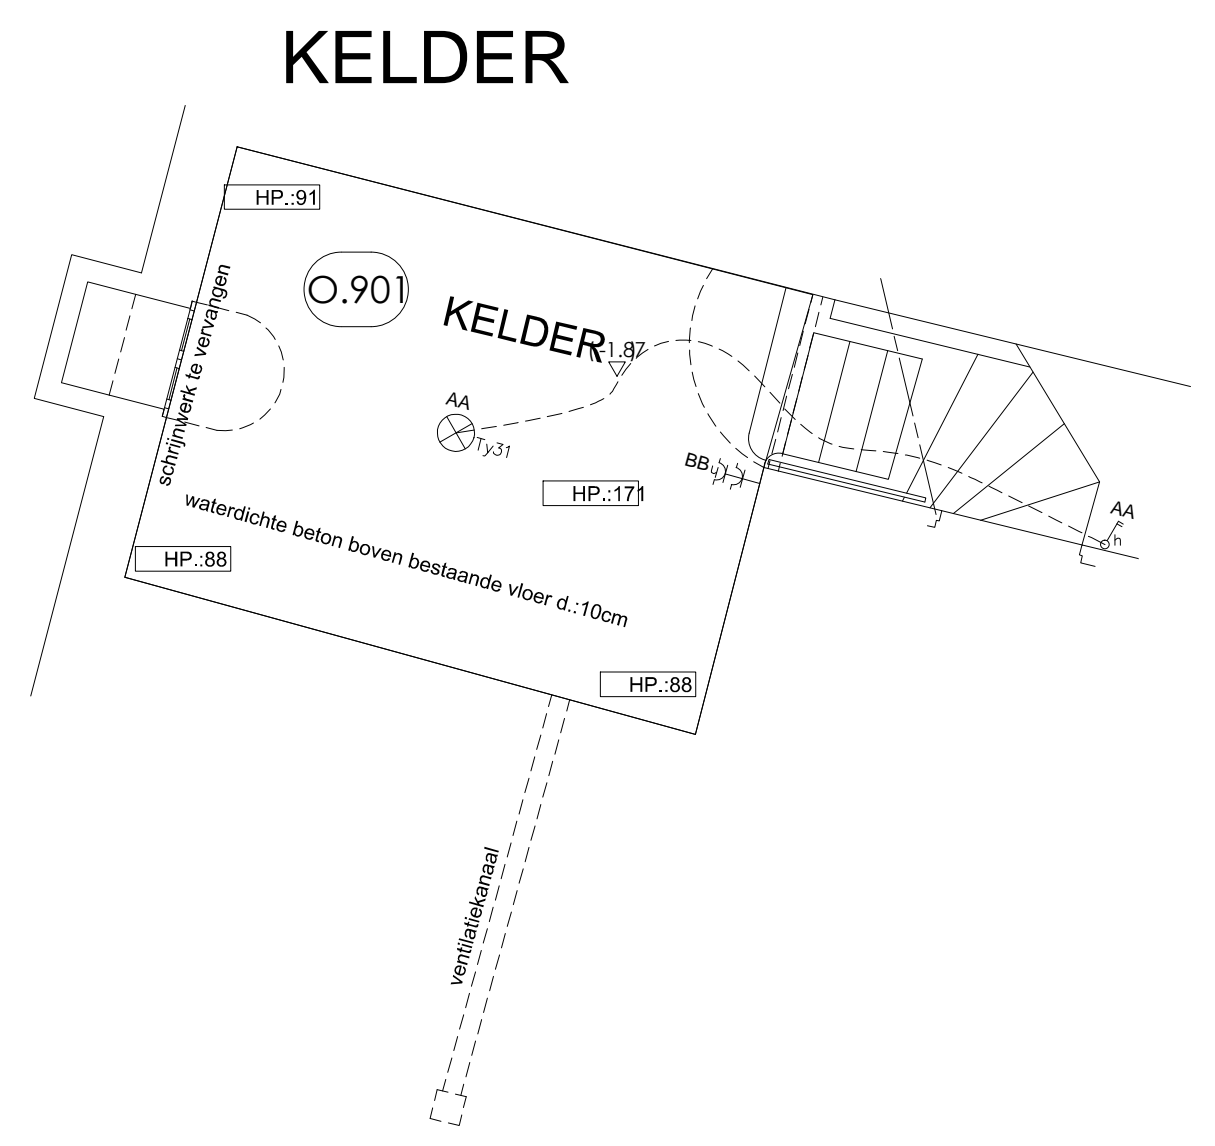
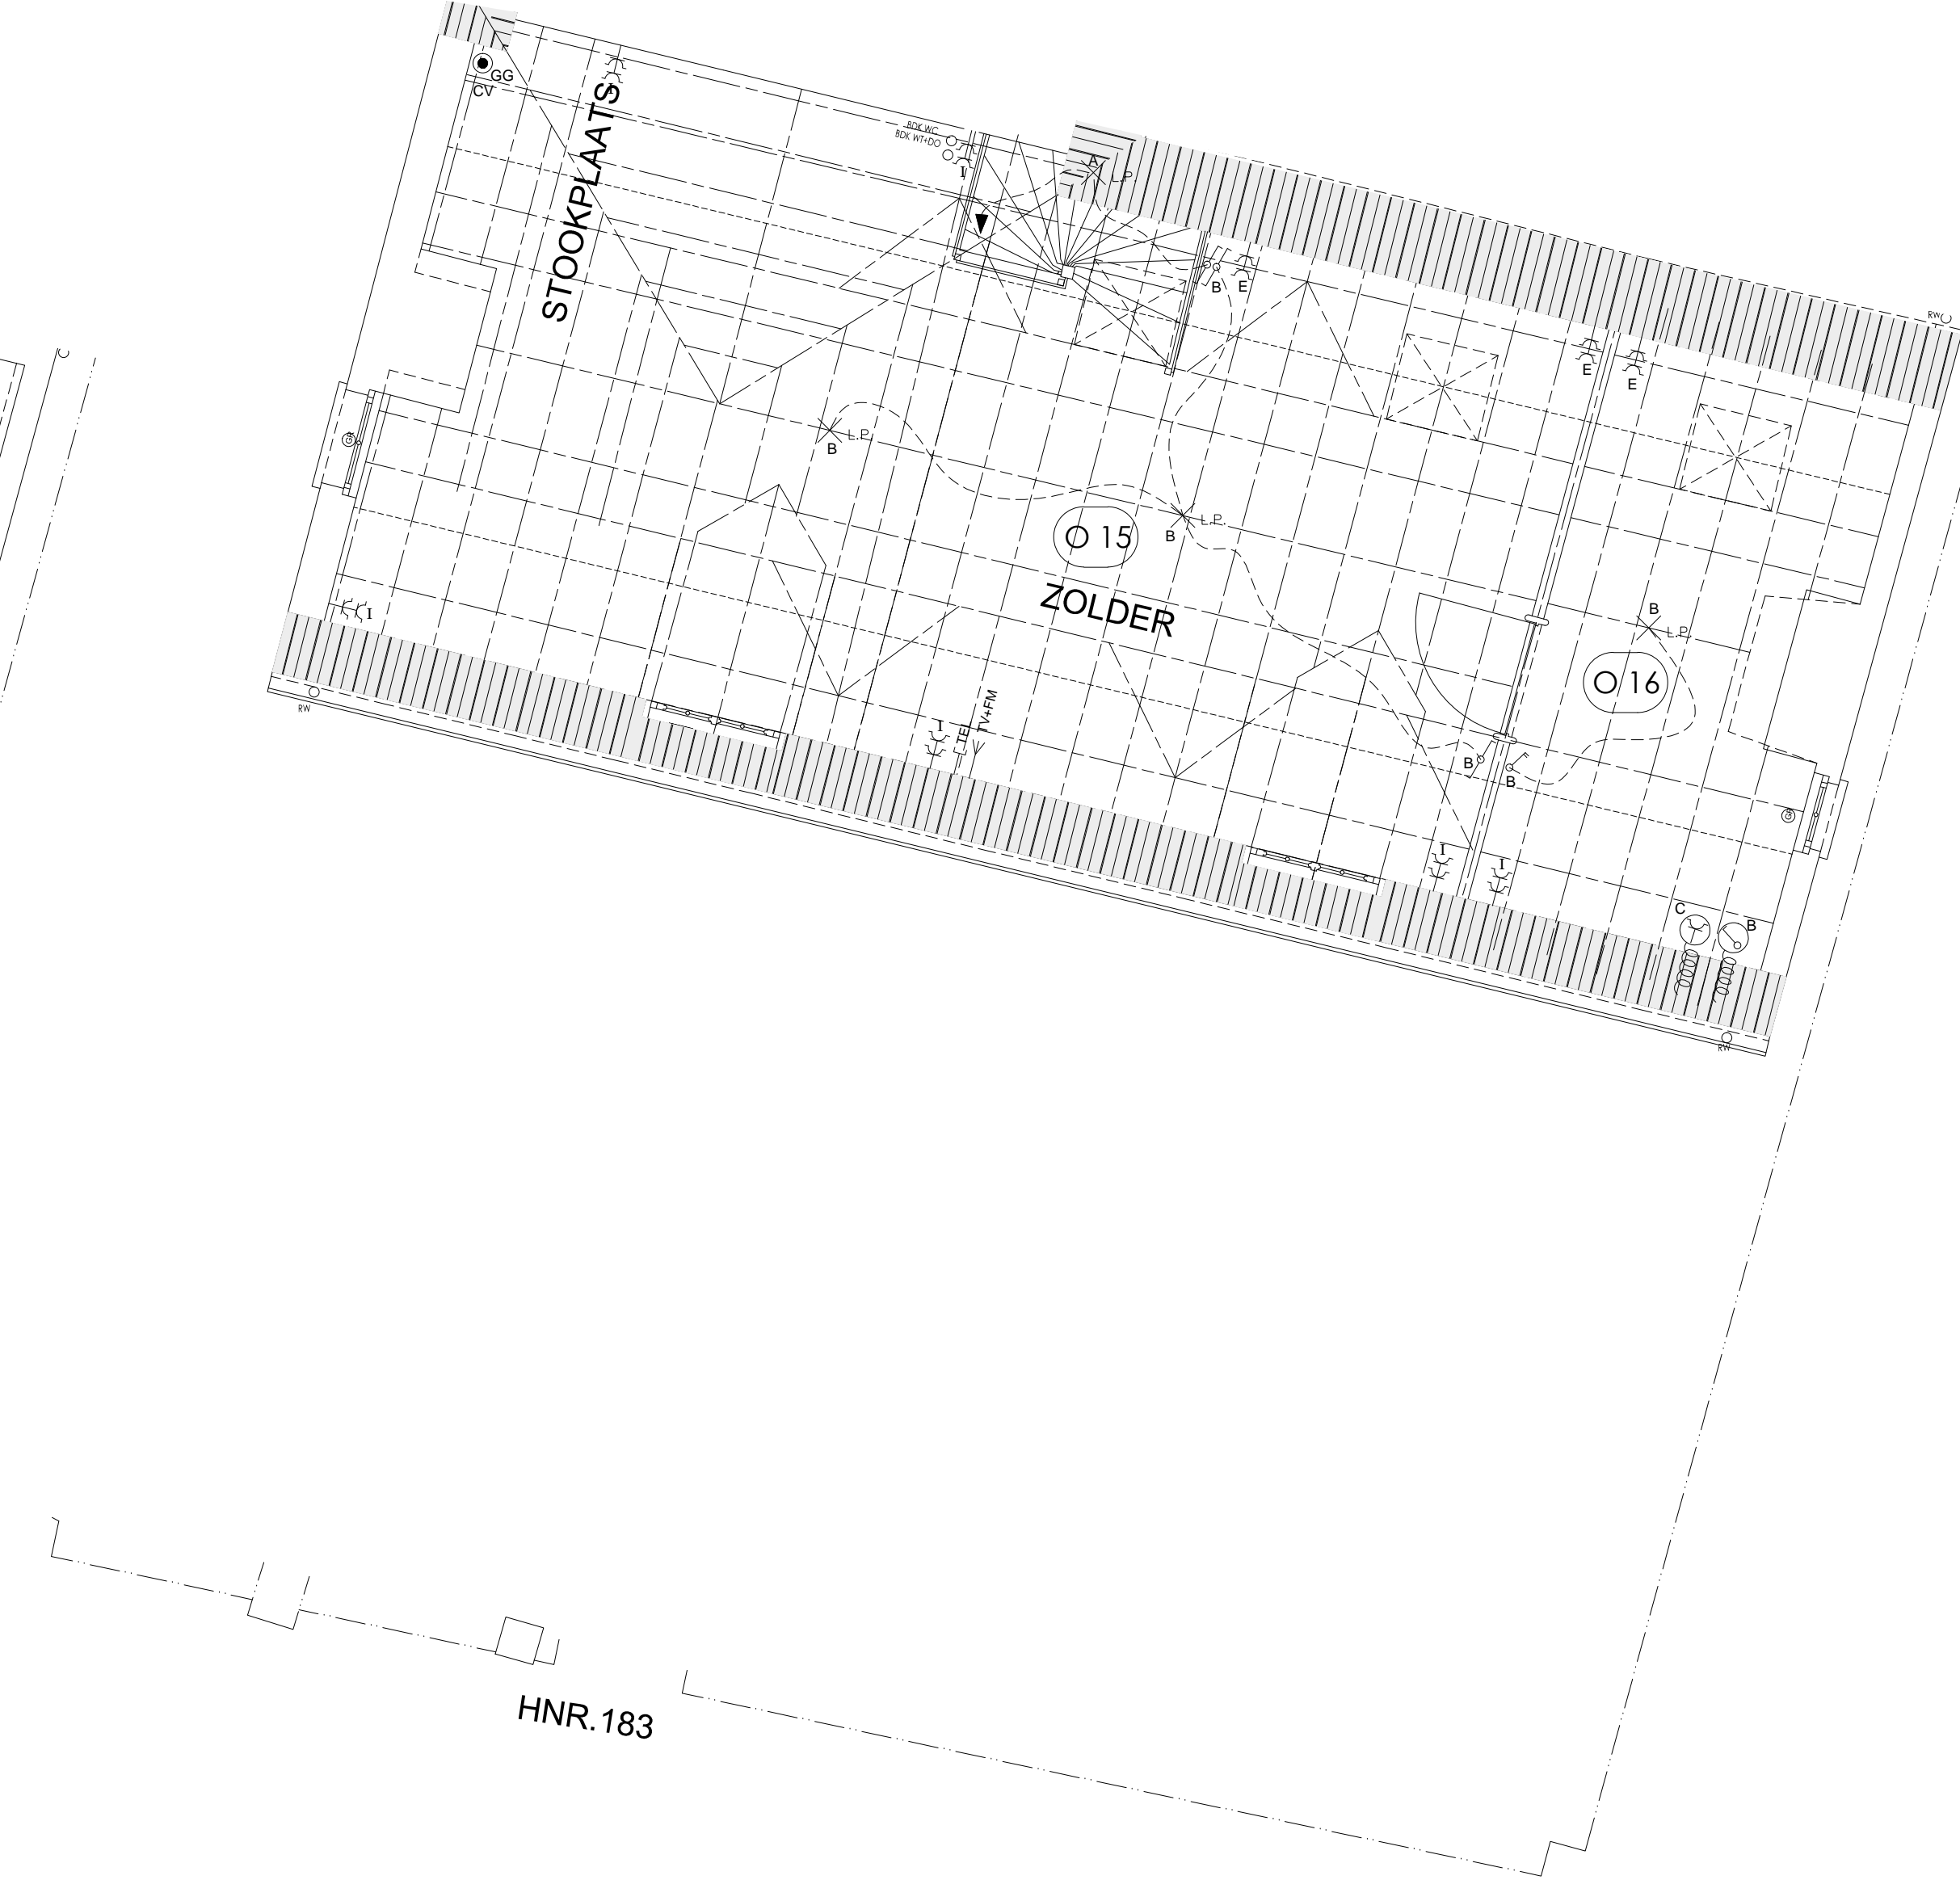


GELIJKVLOERS

VERDIEPING

ZOLDER


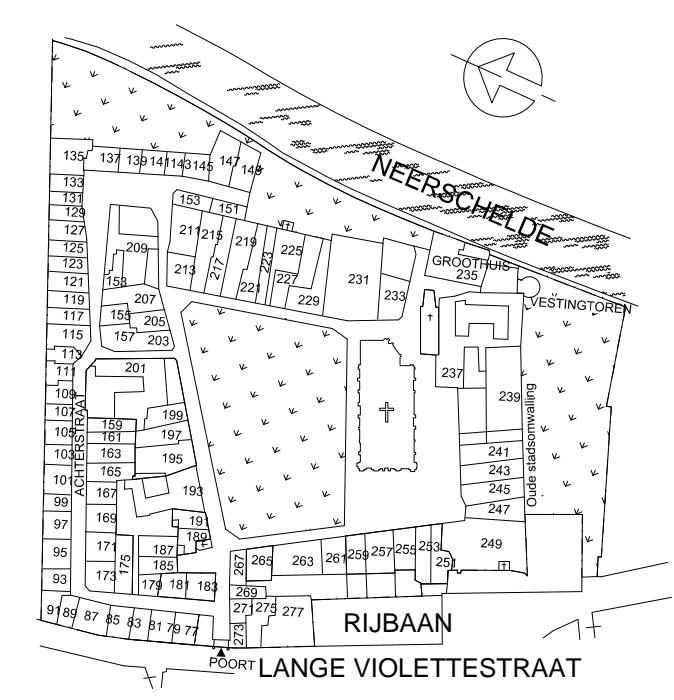

LEGENDE

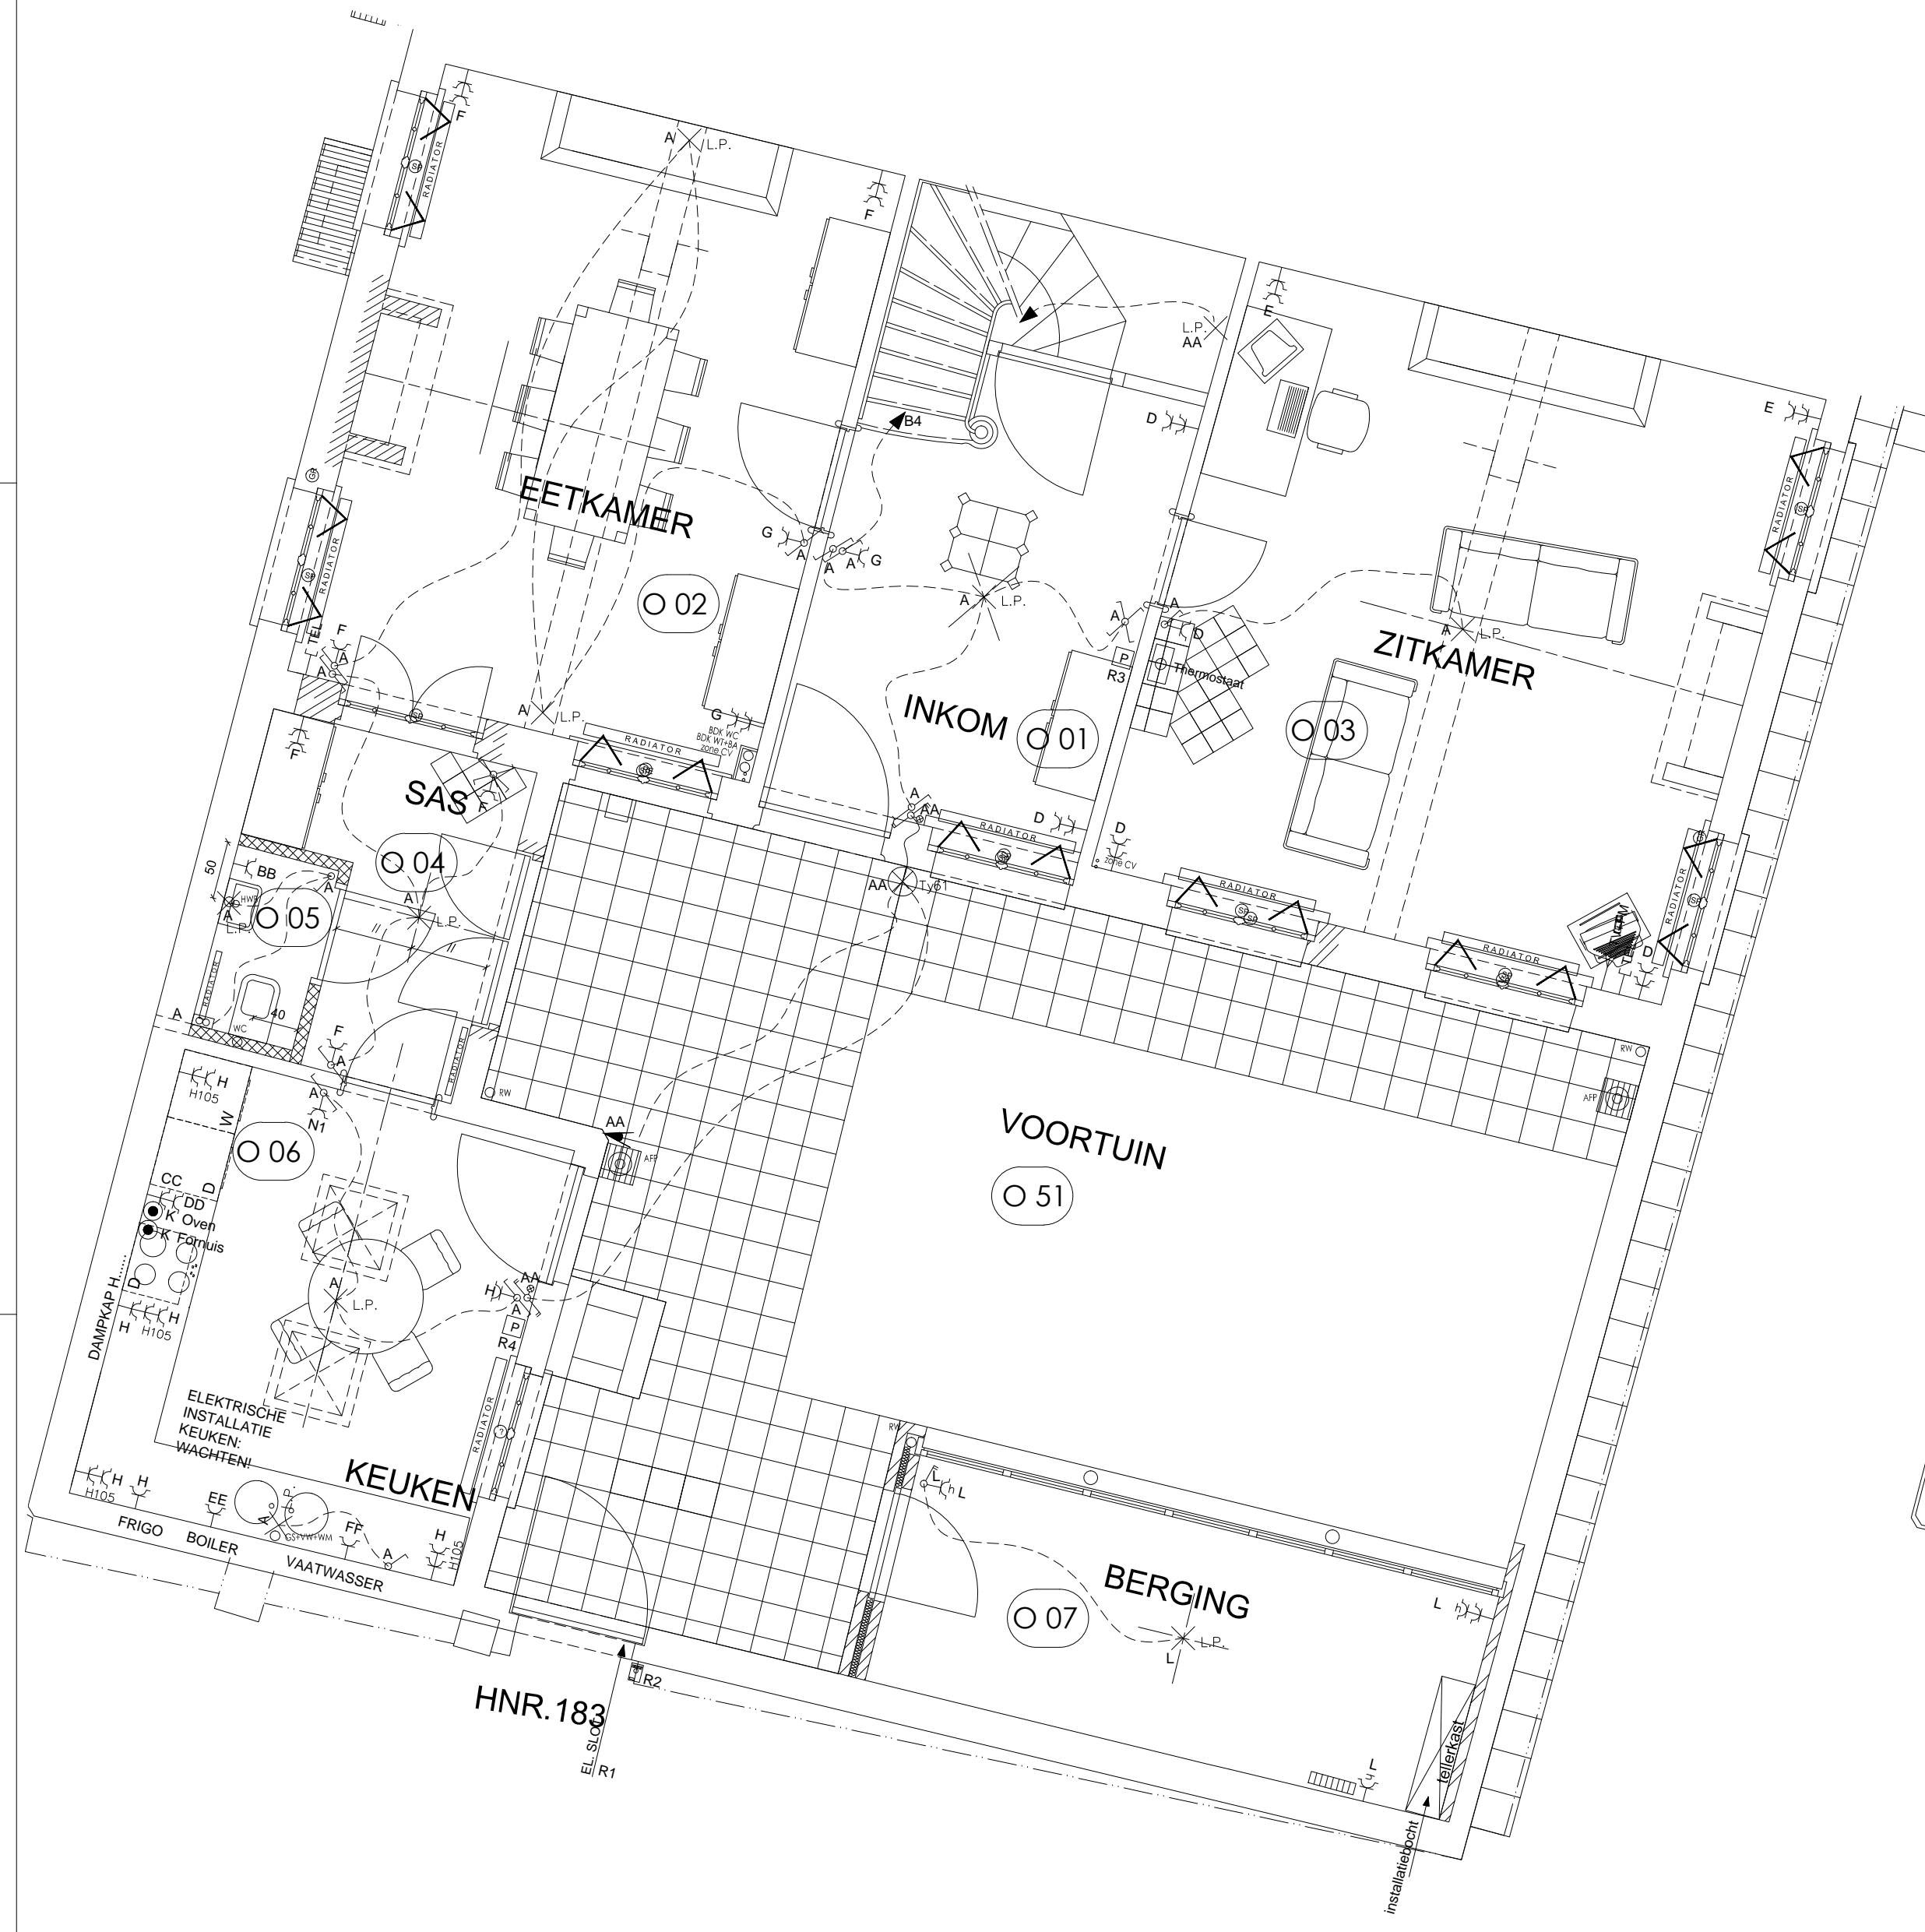

PLANNUMMER: 3372 UV EL 102 DD: Basisplan		3372 UV NT 101 A DO: 23/01/2014		3372 UV NT 111 A DO: 23/01/2014		3372 UV NT 131 A DO: 23/01/2014		3372 UV NT 131 - DO: 23/01/2014	
16A	5 st. Tweepolige automatische schakelaar 16A	13A	13 st. Tweepolige automatische schakelaar met differentieel inrichting 20A - 30mA	25A	2 st. Tweepolige differentieelschakelaar 25A - 30mA	IP20	3 st. Enkelpolige schakelaar - IP20	IP44	1 st. Enkelpolige schakelaar - IP44
IP20	3 st. Dubbelpolige schakelaar - IP20	IP20	16 st. Wisselschakelaar - IP20	IP20	1 st. Dubbelpolige wisselschakelaar - IP20	IP44	2 st. Dubbelpolige schakelaar - IP44	IP44	2 st. Dubbelpolige wisselschakelaar - IP44
IP20	5 st. Kruisschakelaar - IP20	IP20	1 st. Dubbel. schakelaar + controlelampje - IP20	IP20	2 st. Dubbelpolige wisselschakelaar + controlelampje - IP20	IP44	5 st. Kruisschakelaar - IP44	IP44	1 st. Dubbel. schakelaar + controlelampje - IP44
IP20	1 st. Drukknop	IP20	1 st. Bewegingsdetector - buiten	IP44	14 st. Stopcontact met aarding - IP20	IP44	33 st. Dubbel stopcontact met aarding - IP20	IP44	2 st. Stopcontact met aarding - IP44
IP20	2 st. Verlichting	IP44	1 st. Aansluitdoos	IP44	1 st. Droogkast	IP44	1 st. Wasmachine	IP44	1 st. Oven
IP44	1 st. Formuul	IP44	4 st. TV - FM Aansluiting	IP44	5 st. Telefoonaansluiting	IP44	20 st. Lichtpunt	IP44	1 st. Voetwasmachine
IP44	1 st. Armatuur type 21	IP44	1 st. Armatuur type 42	IP44	1 st. Armatuur type 51	IP44	1 st. Armatuur type 61	IP44	1 st. Frigo
IP44	1 st. Armatuur type 43	IP44	1 st. Armatuur type 52	IP44	1 st. Armatuur type 62	IP44	1 st. Armatuur type 63	IP44	1 st. Baller
IP44	1 st. Armatuur type 31	IP44	1 st. Armatuur type 43	IP44	1 st. Armatuur type 52	IP44	1 st. Armatuur type --	IP44	1 st. Parafonie deurstation
IP44	1 st. Armatuur type 43	IP44	1 st. Armatuur type 52	IP44	1 st. Armatuur type 62	IP44	1 st. Armatuur type --	IP44	3 st. Parafonie binnengast

Minimale afstanden te controleren t.o.v. baden, douches, radiatoren, ...
 Hoogtevermelding indien anders dan standaardhoogte volgens bestek

A	20/03/2015	VCCAD	aanpassingen as built
INDEX	DATUM	TEKENAAR	WIJZIGINGEN

PROVINCIE	OOST-VLAANDEREN	GENT
ONTWERP	BEGIJNHOF O.-L.-V. ter HOYEN LANGE VIOLETTESRAAT - GENT RESTAURATIE FASE 5B WONINGEN 181 - 183 - 189 - 191	
BOUWHEER	V.Z.W. BEGIJNHOF O.-L.-V. ter HOYEN LANGE VIOLETTESRAAT 205 - 9000 GENT	
ONTWERPER	 INGENIEURSBUREAU G. DERVEAUX N.V. "DE BRAEMPOORT" TEL: 09/233.00.11 BRABANTDAM, 33 E FAX: 09/233.05.83 B-9000 GENT e-mail: info@derveaux.be ARCHITECTENBUREAU VAN ACKER & PARTNERS C.V.B.A.	
BESTUREN		
 ELECTRO CLARYSSE AS BUILT ELEK.		
ONTWERP	KELDER, GELIJKVLOERS, VERDIEPING EN ZOLDER SCHEMA ELEKTRISCH BORD	
SCHAAL:	DATUM: 11/12/2014	PLAN NR:
1/50	TEK.: VCCAD	AS BUILT 183
	OPP.:	