



GRONDPLAN

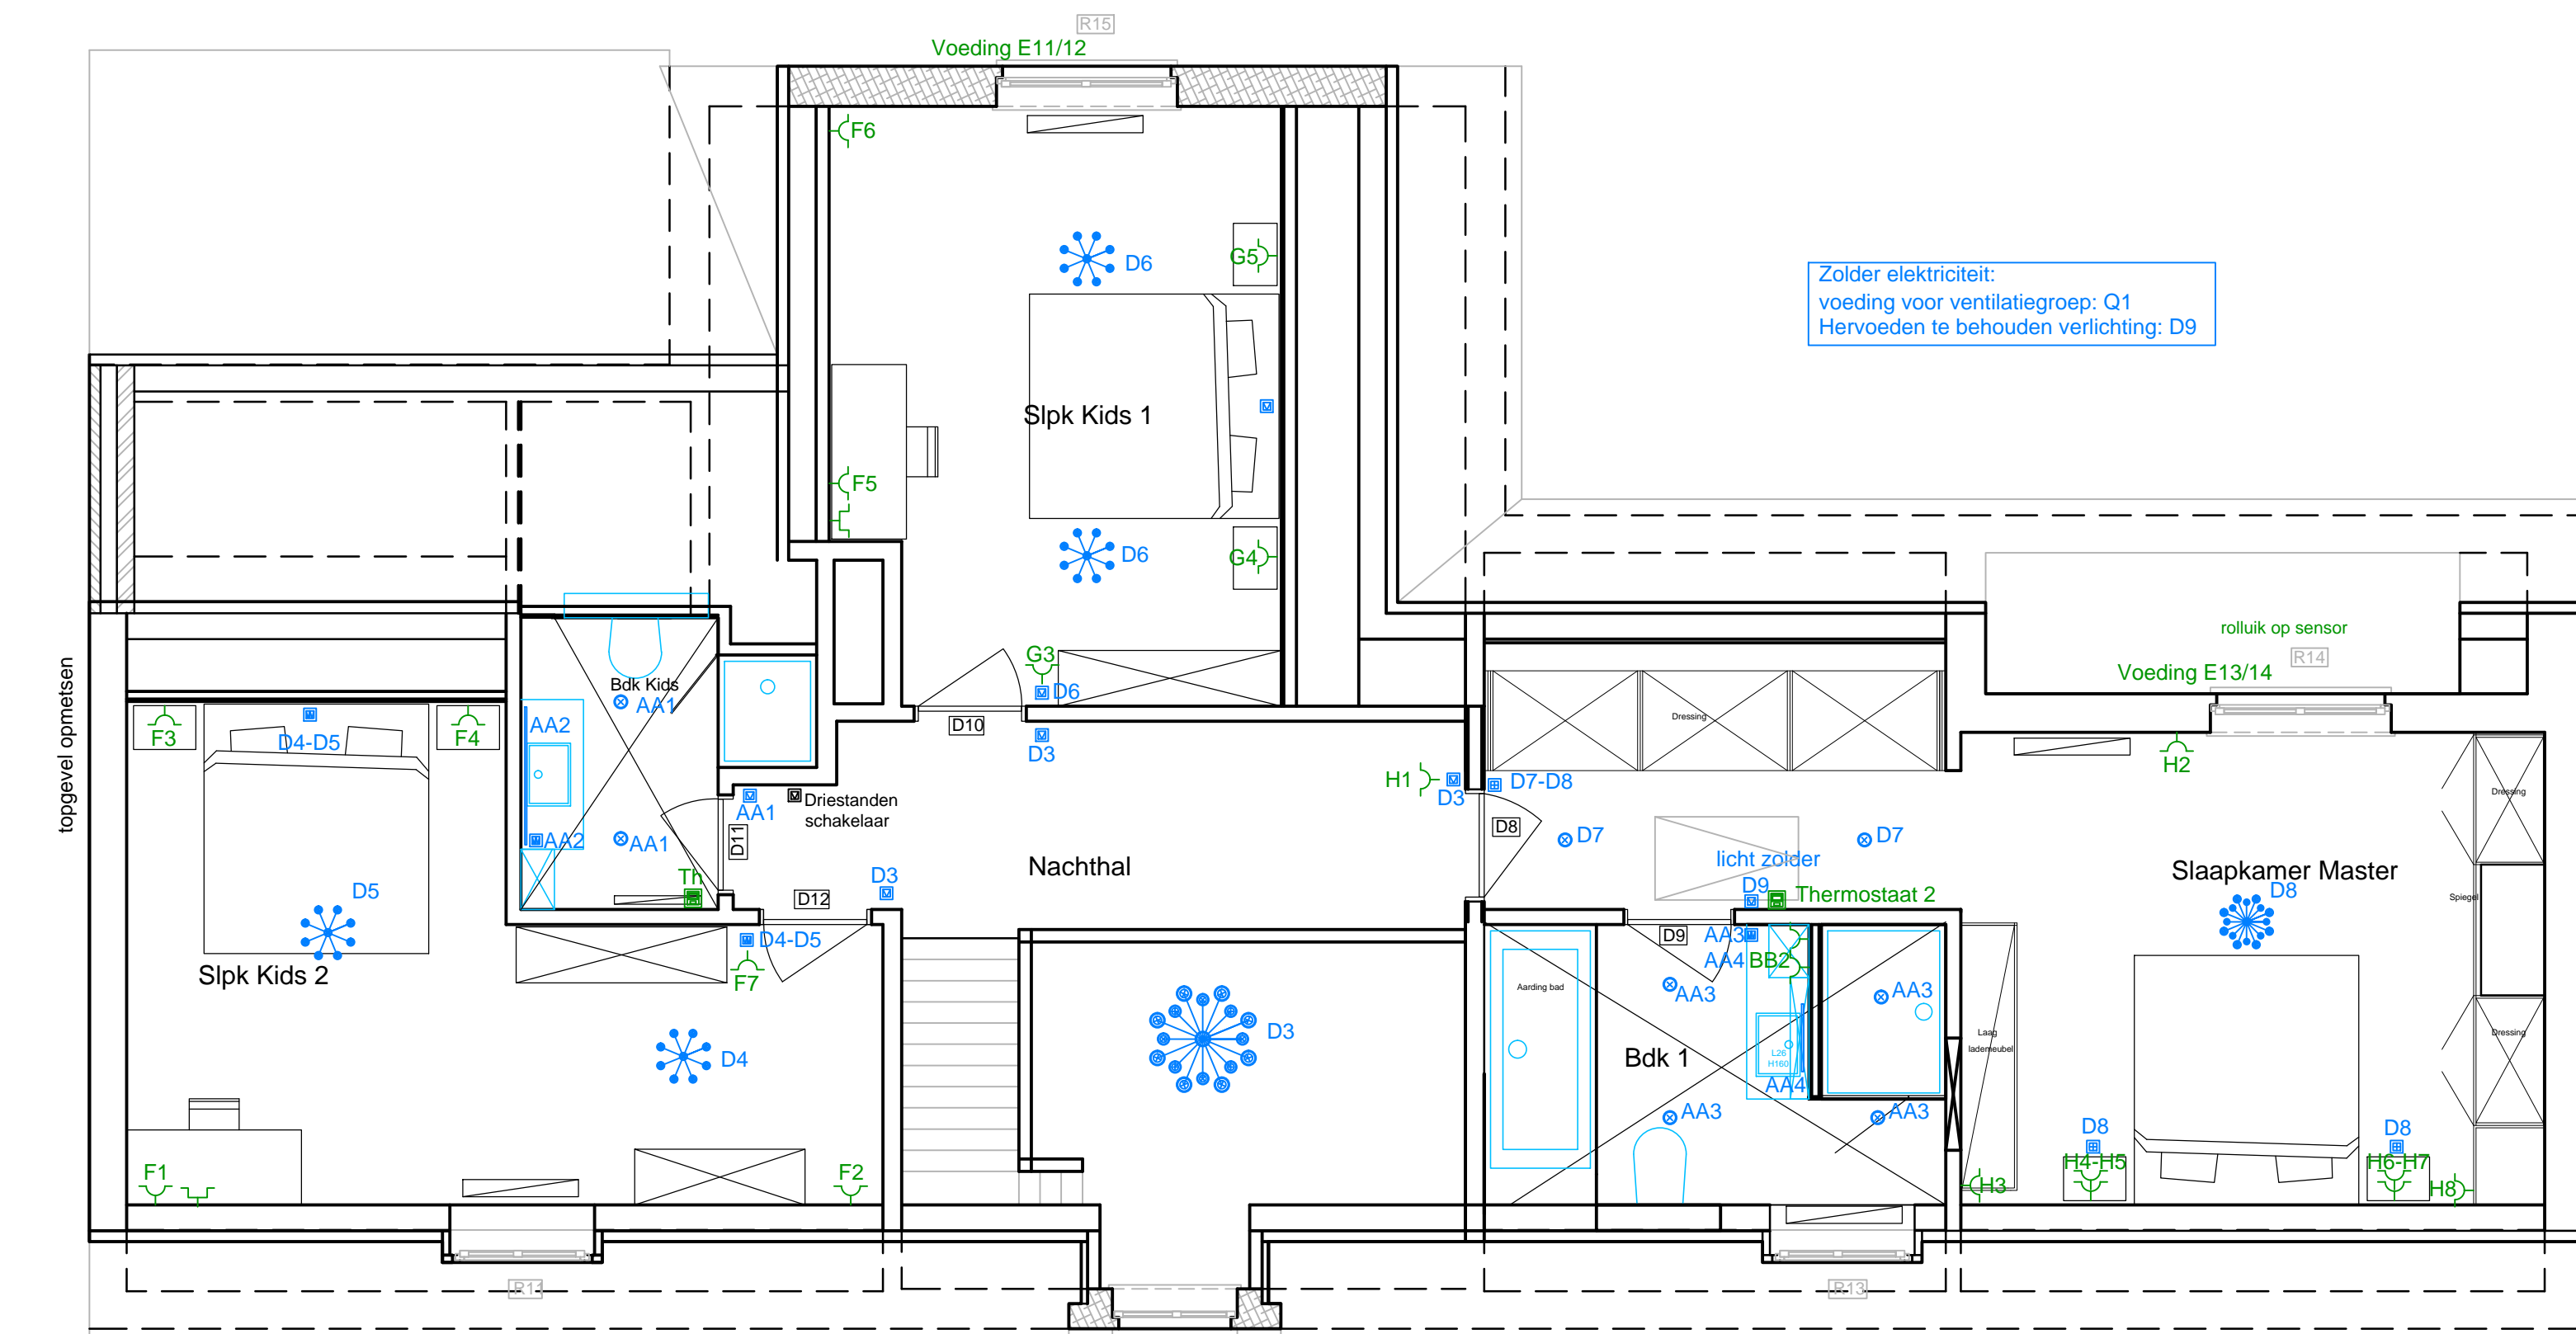

VERDIEPING

bouwplaats: Brugssteenweg 14 8531 Hulste bouwheer: Vanassche - Baert ontwerp: AS BUILT plan: ELEKTRICITEIT: GELIJKVLOERS EN VERDIEP		plannr: 1/1 schaal: 1/50 datum: 28/04/2015 wijziging: J.J. getekend: VCCad tekenbureau
 ELECTRO CLARYSSE Joos de ter Beerstlaan 58 8740 Pittem Tel: 051466109 Fax: 051467200 mail: info@electro-clarysse.be		